

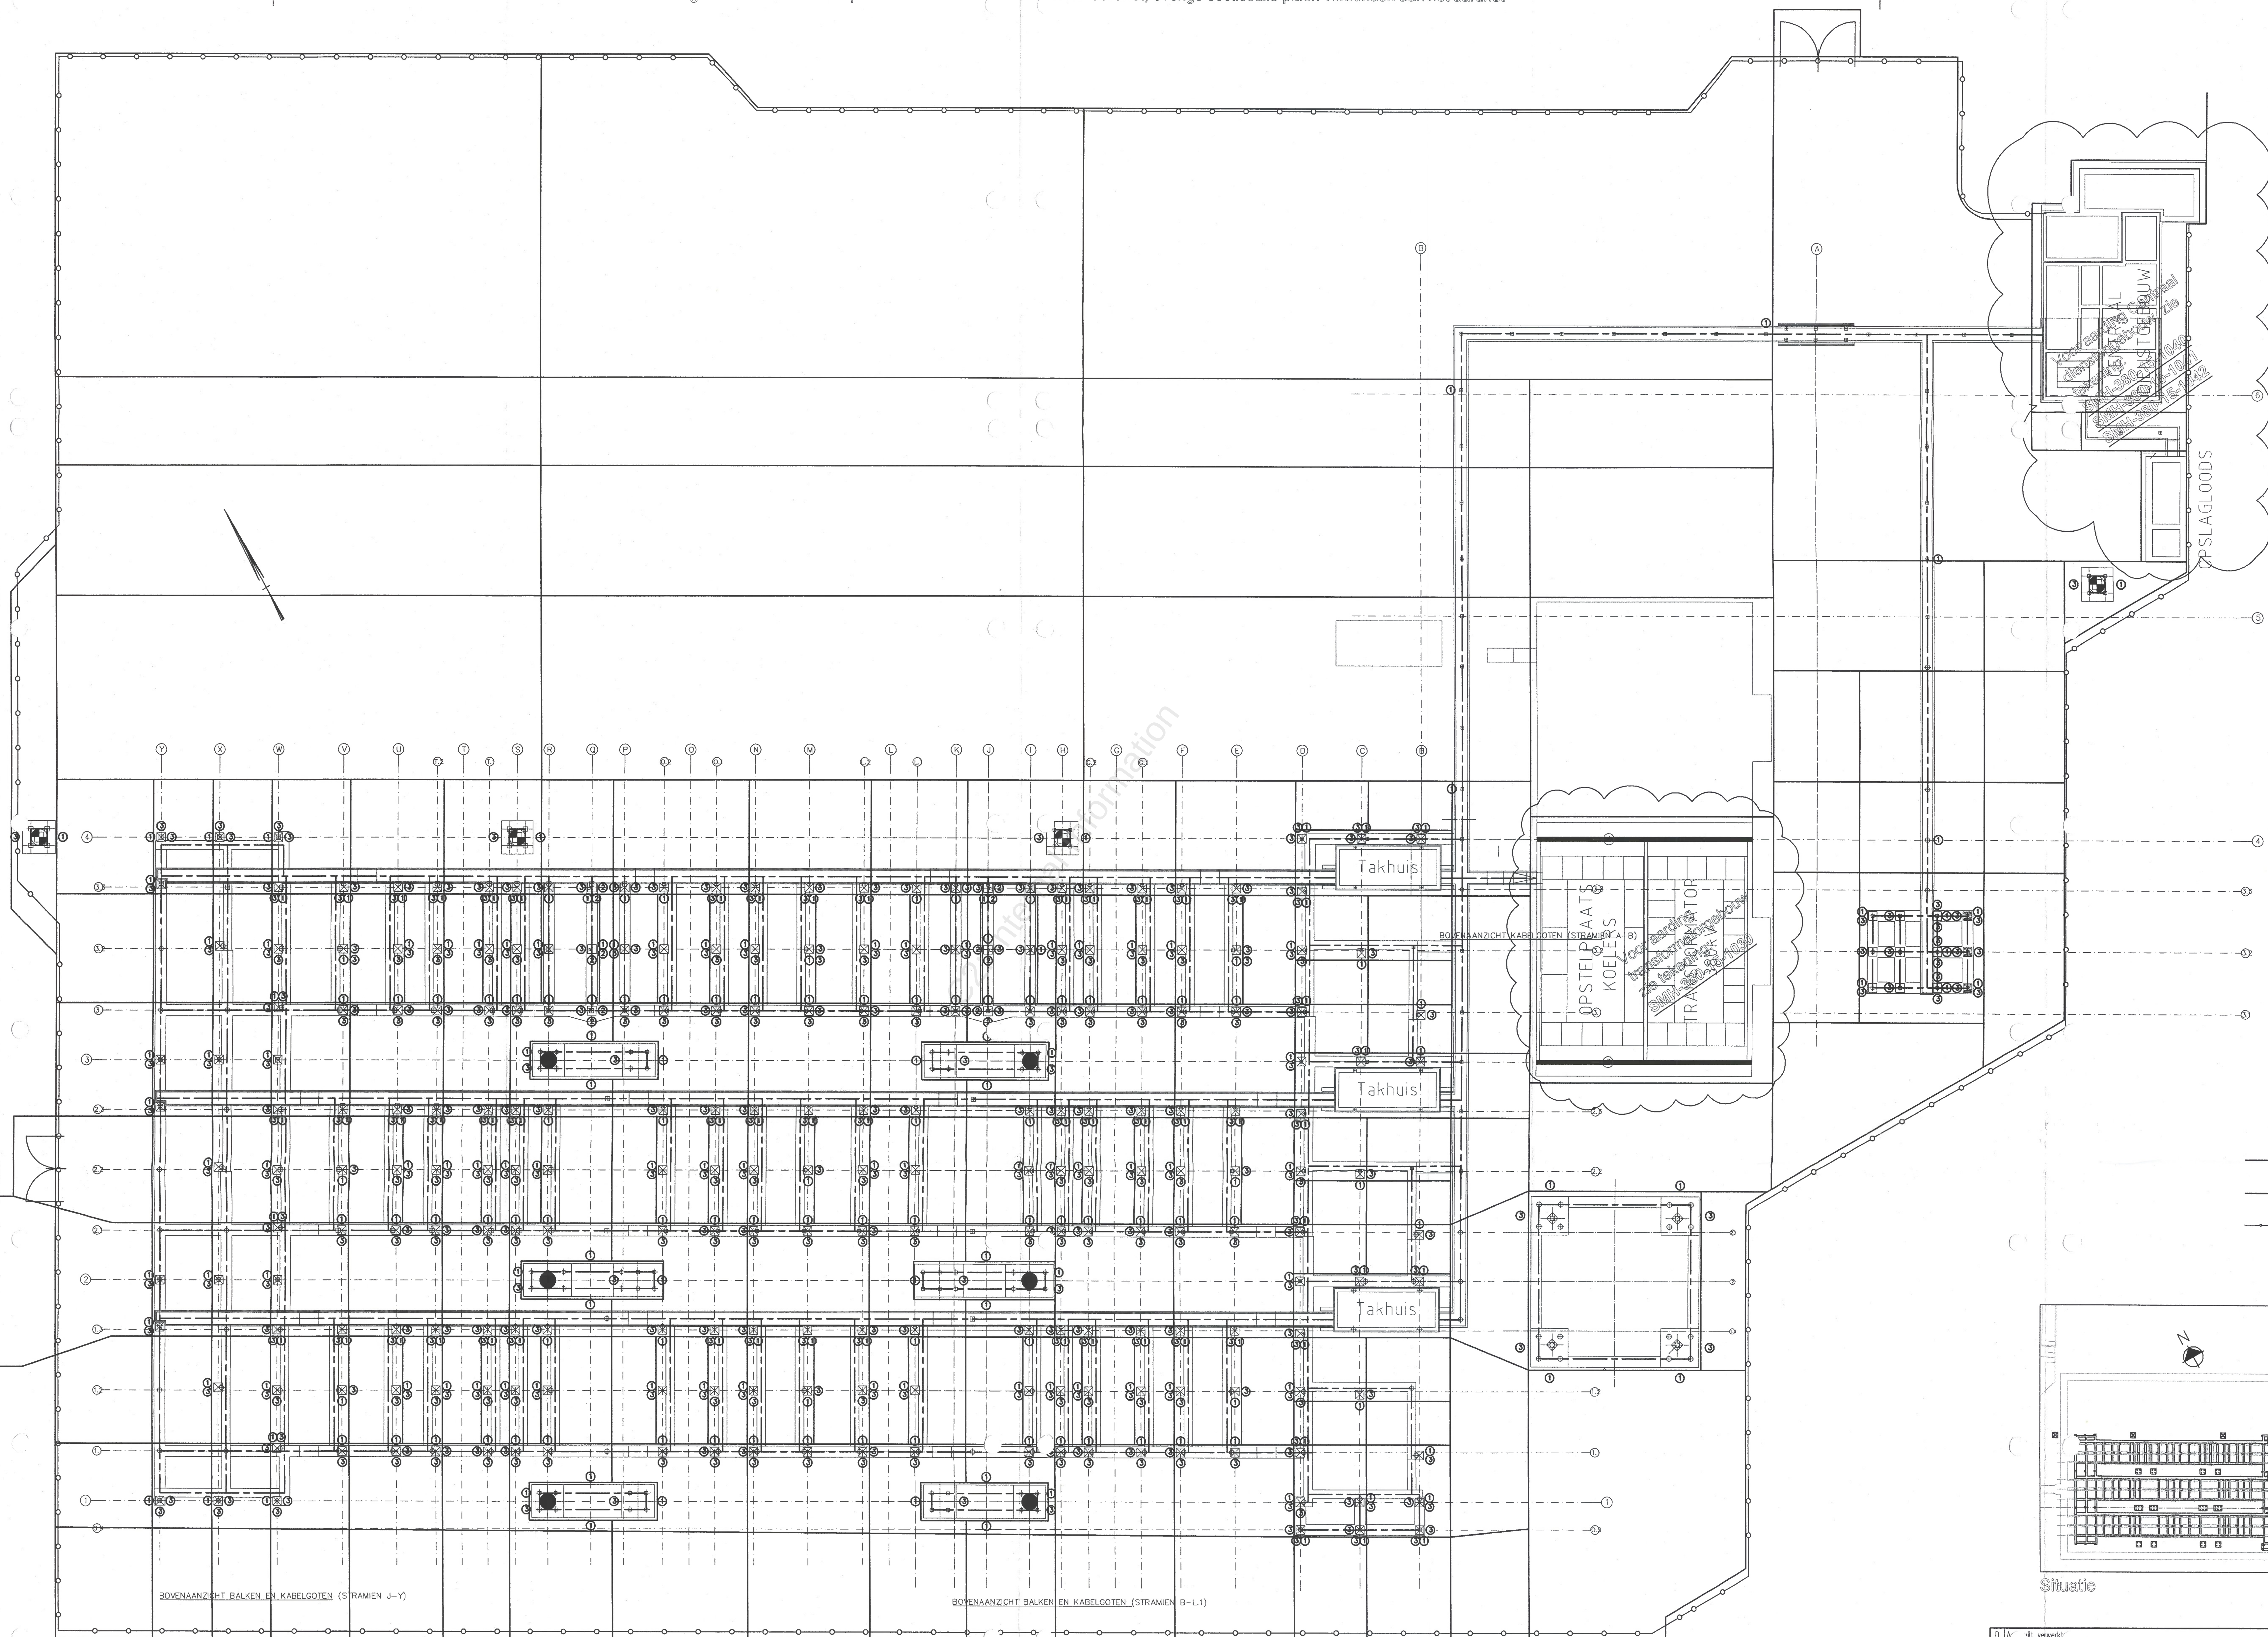


Aarding hekwerk: Deze sectie palen om en om verbonden met het aardnet, overige sectiesalle palen verbonden aan het aardnet

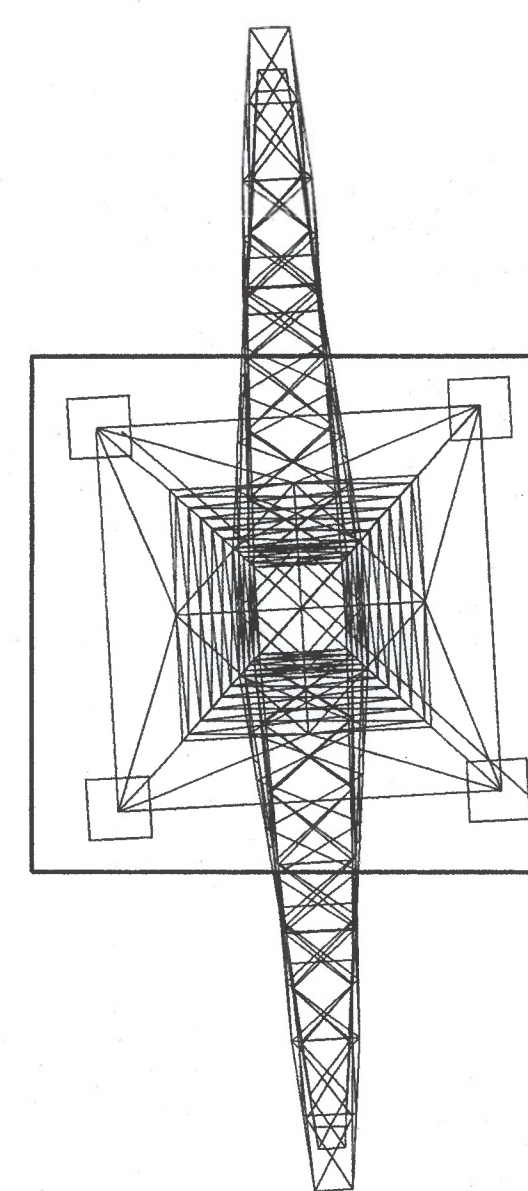

— Aardnet
— Aardleiding
→ Hekwerk;
Aarding divv 50mm² van
staander naar aardnet

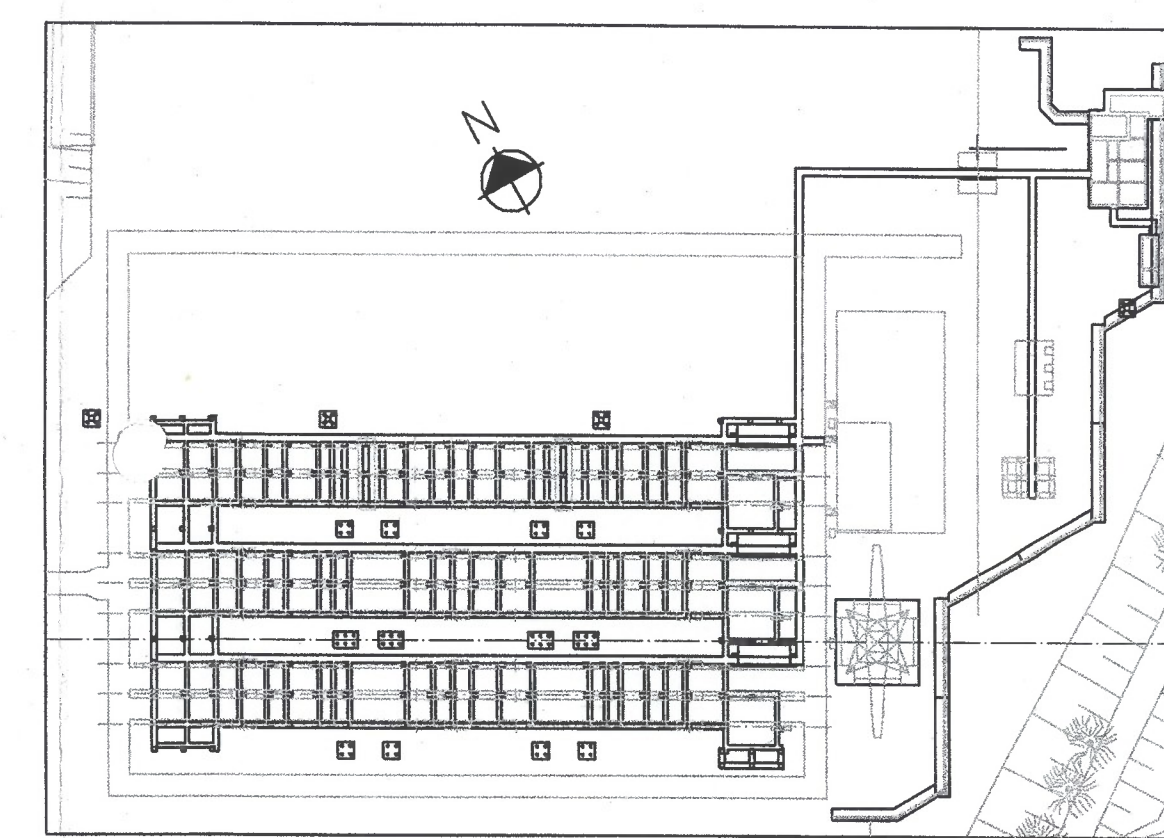




Situatie

AS-BUILT


D	11-Verwerk	12-04-10	A. Buijter
C	10-11-08	H. Woeppel	
B	Verwerken omerking	07-11-08	H. Woeppel
A	Weging	Datum	Naam

Aardingsstek Total overzicht Bovenaanzicht 380 kV Station Simonshoven		Schaal: 1:200	Formaat: A0
Project:		Naam: H. Woeppel	Datum: 27-10-08






	BAM Civil Zuidwest Postbus 100 3800 BA Simonskade 38
---	---

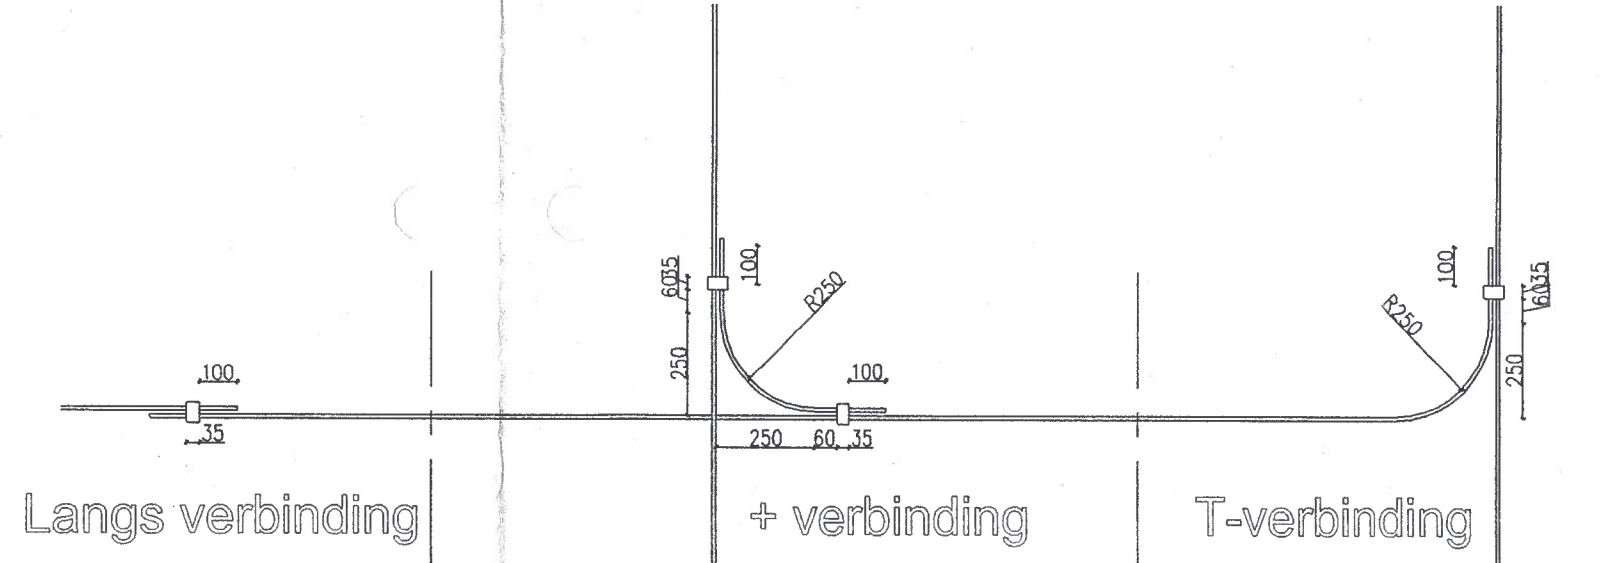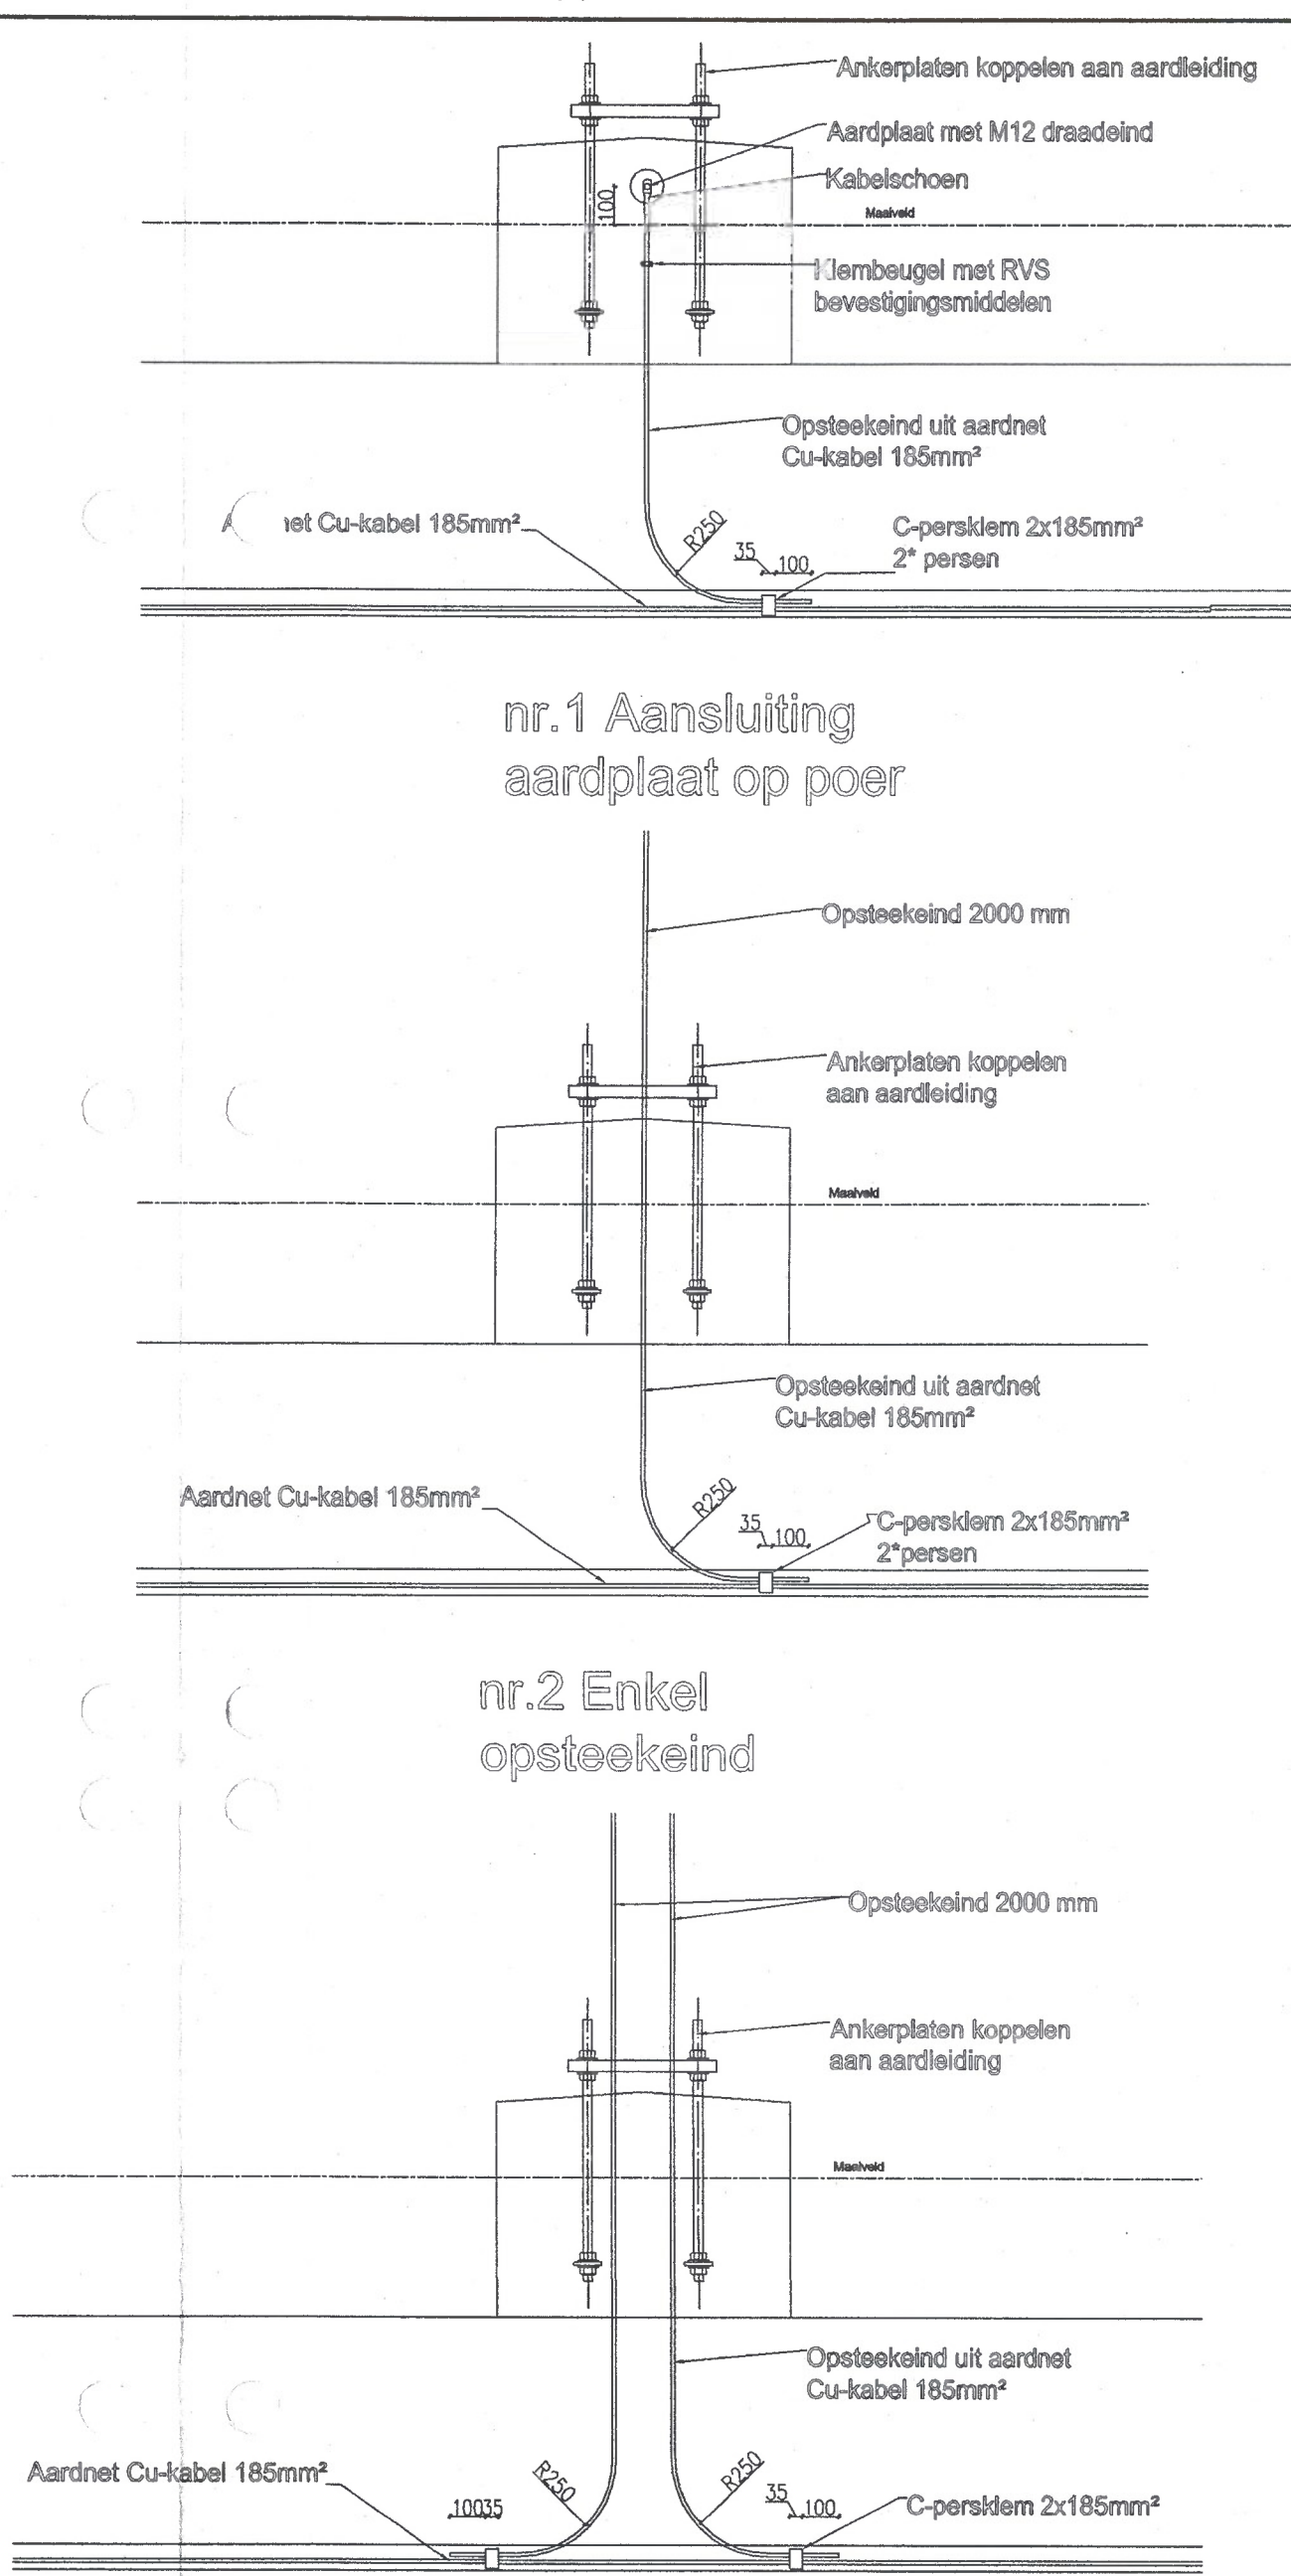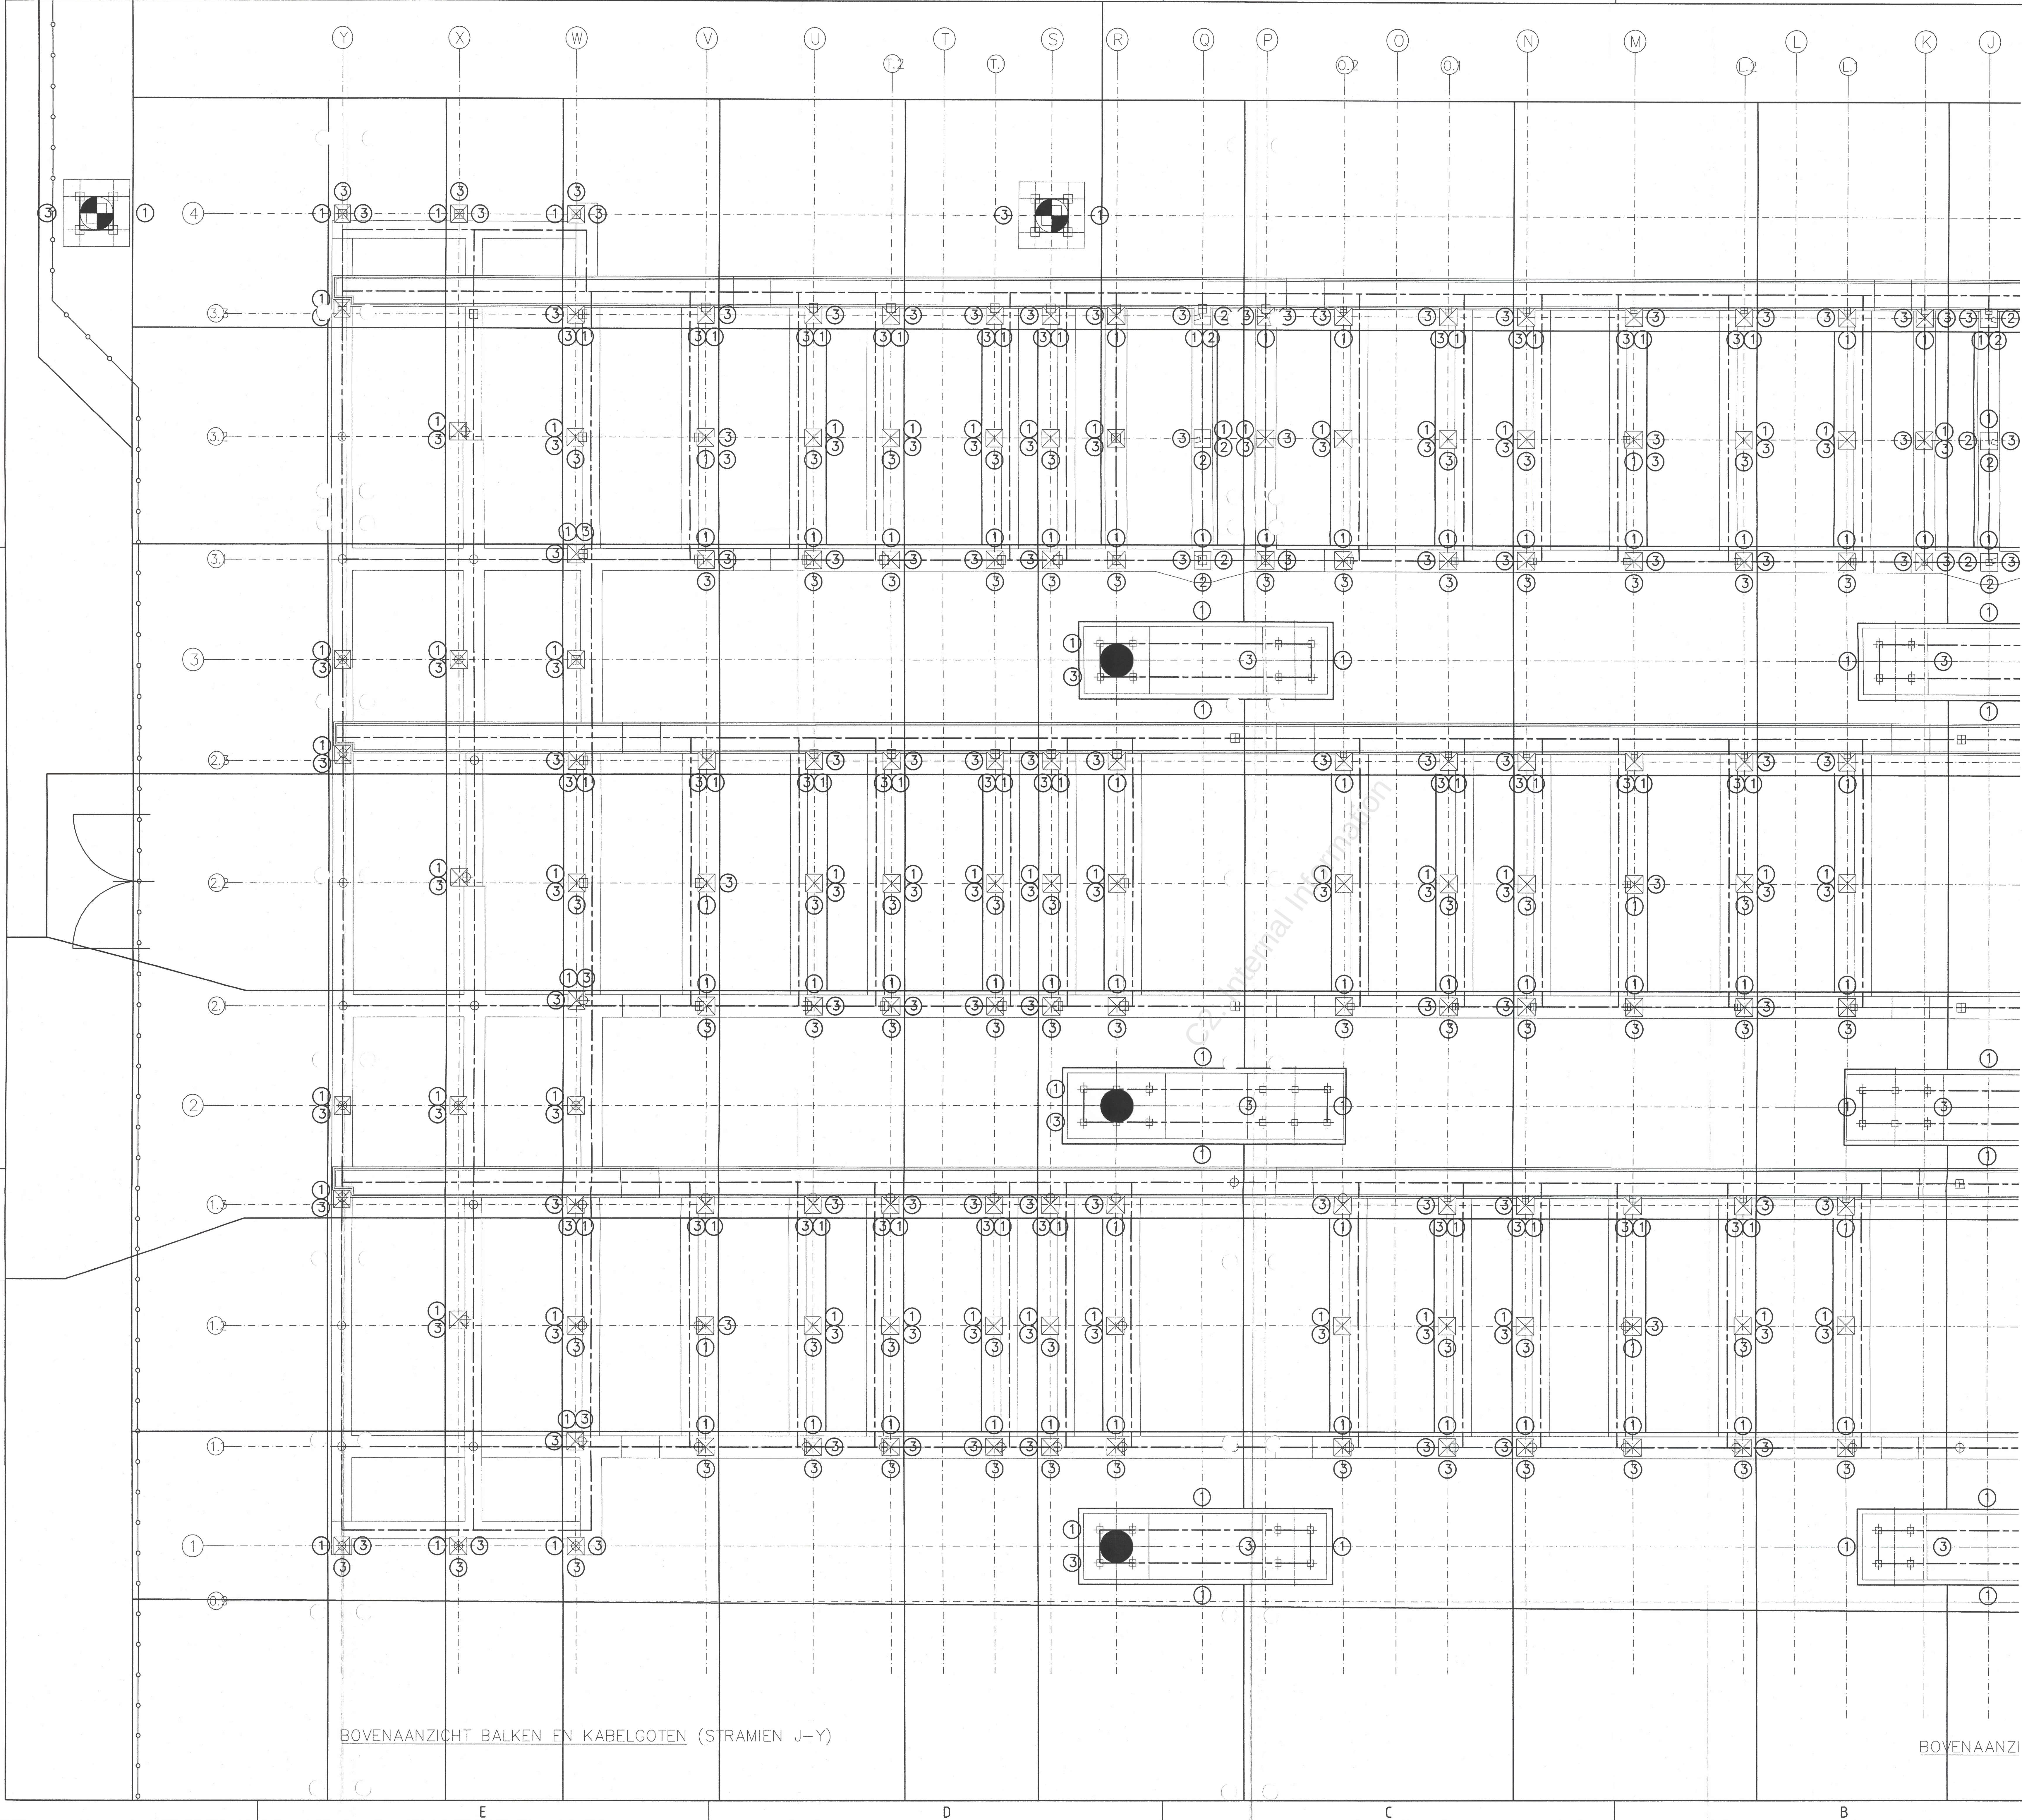


- Principe details
tbtv lassen in het aardnet en -leiding
- Bliksempiek
 - Bliksempiek gecombineerd met afspanportaal
 - Aardnet 185mm² CU-kabel, 1350-Peil
 - - - Aardleiding Ø16 mm gladstaal
 - Hekwerk; Aarding dmv 50mm² van staander naar aardnet
 - ⊕ Aardplaat, type BSB-12-FE-16
 - ⊕ (oorzen van 1 boutverbinding M12)

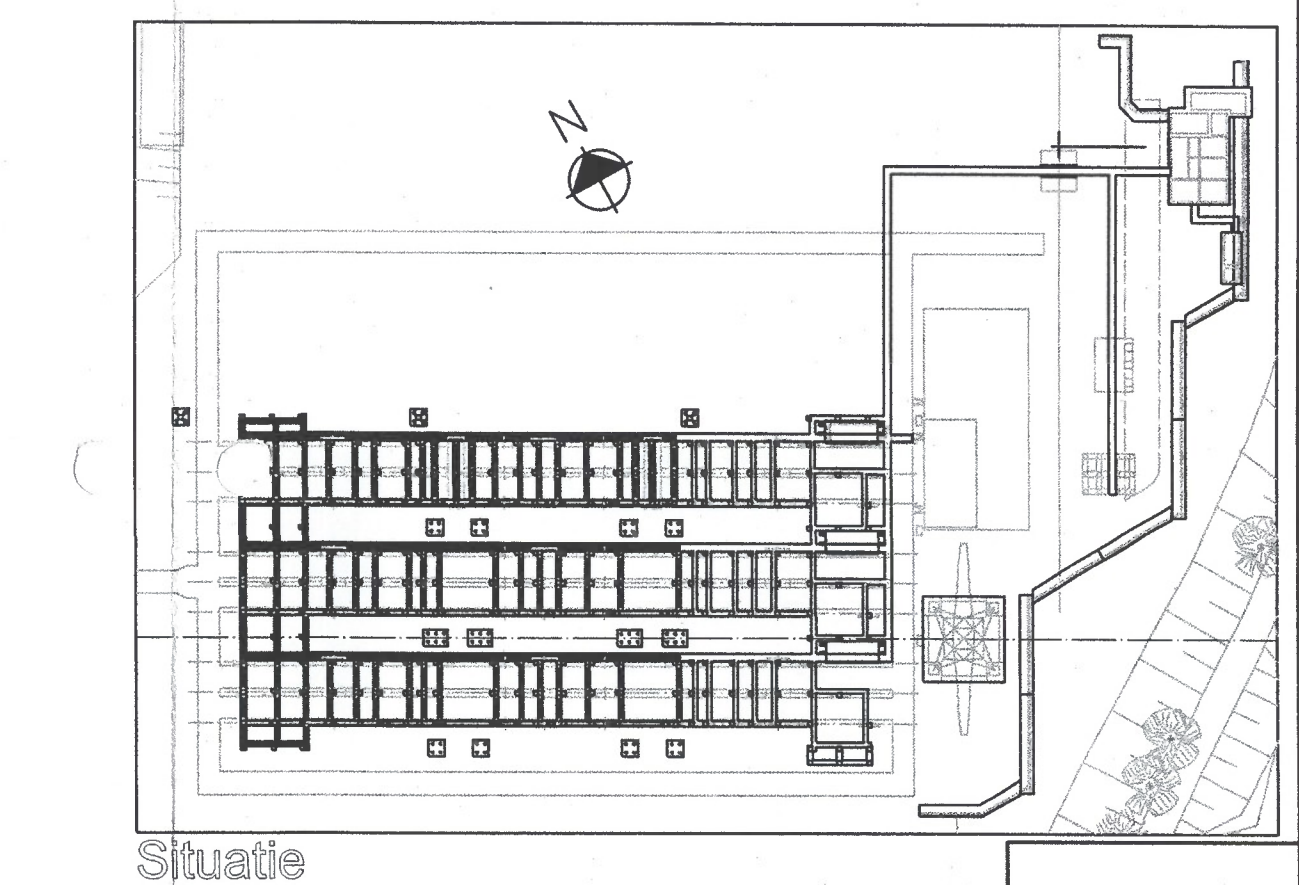


AS-BUILT			
D. Aan-buit versie	12-08-10	A. Duizer	
C. Gev. 2.1.1.1	10-11-08	H. Vroegop	
B. Verwijzing opmerkingen	07-11-08	H. Vroegop	
Rev. Wijziging	Datum	Naam	
Aardingstek Balken en Kabelgoten stramen J-Y Bovenaanzicht en details 380 KV Station Simonshaven			
Project	Schaal: 1:100, 1:20	Formaat: A0	
Projectant	Naam: H. Vroegop	Datum: 24-10-08	
SAM Civil Zuidwest			
MOTT MOVARES			
tennet			
Projectnummer: SMH-380-15-1001 sub 001			

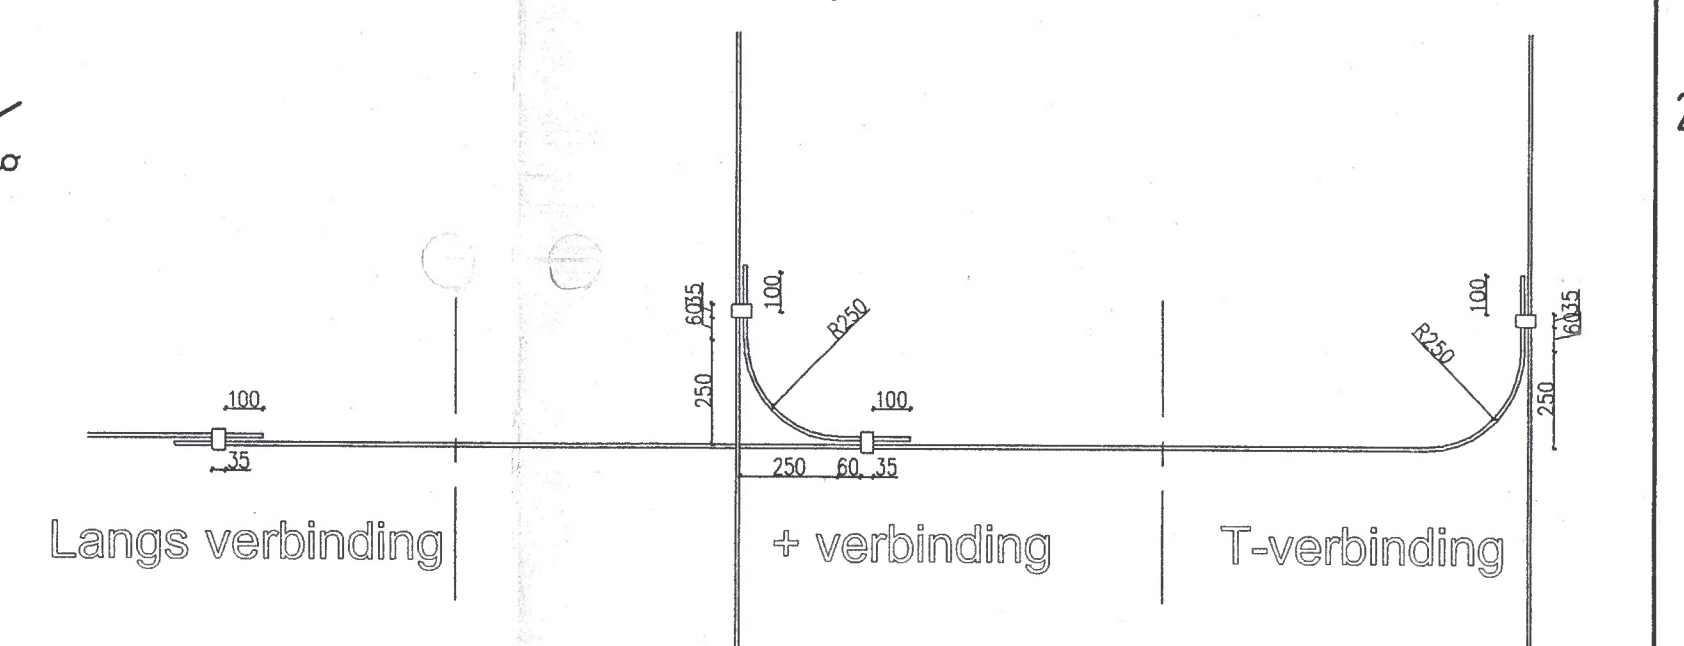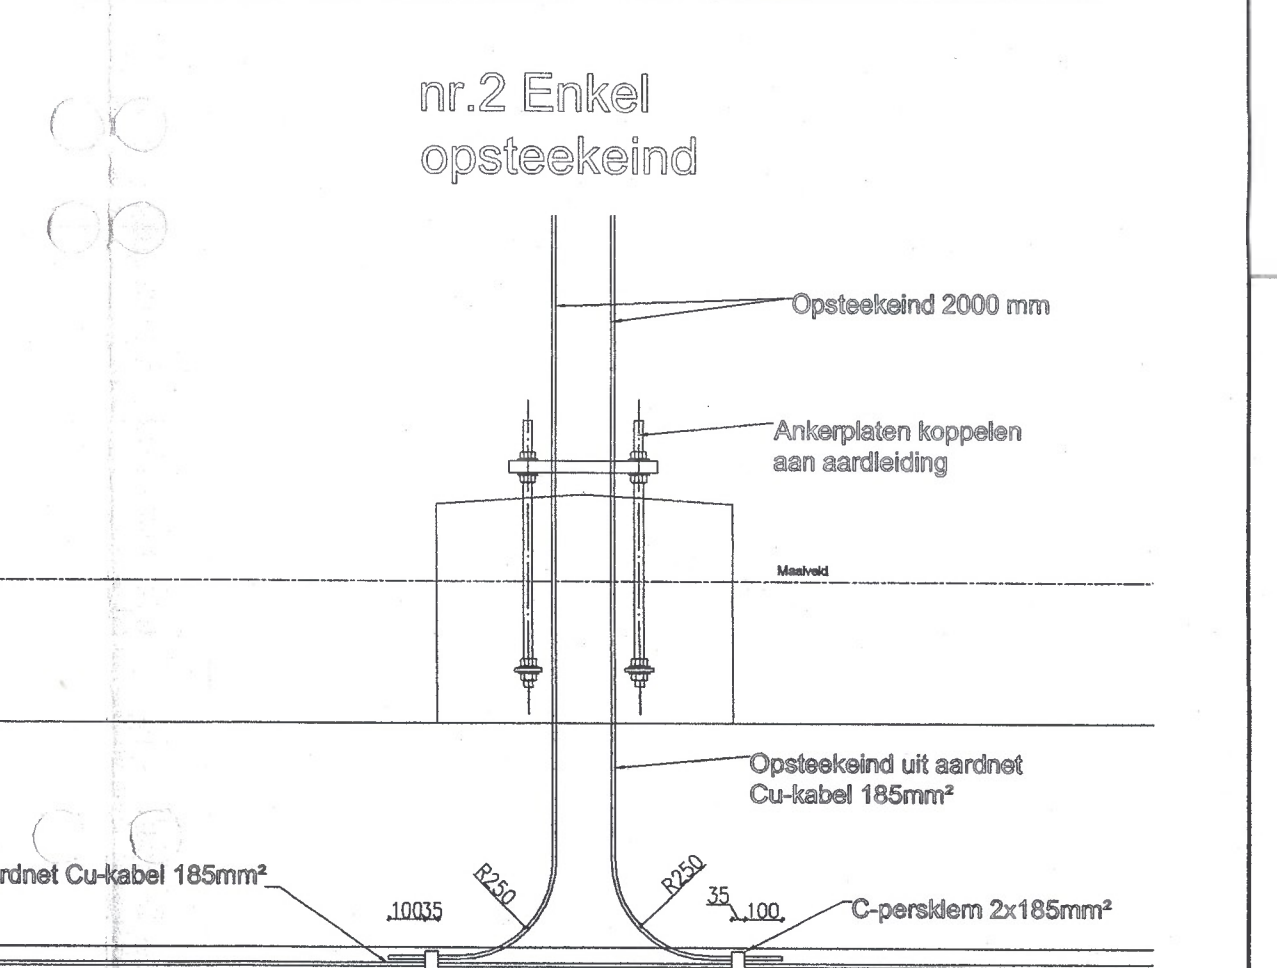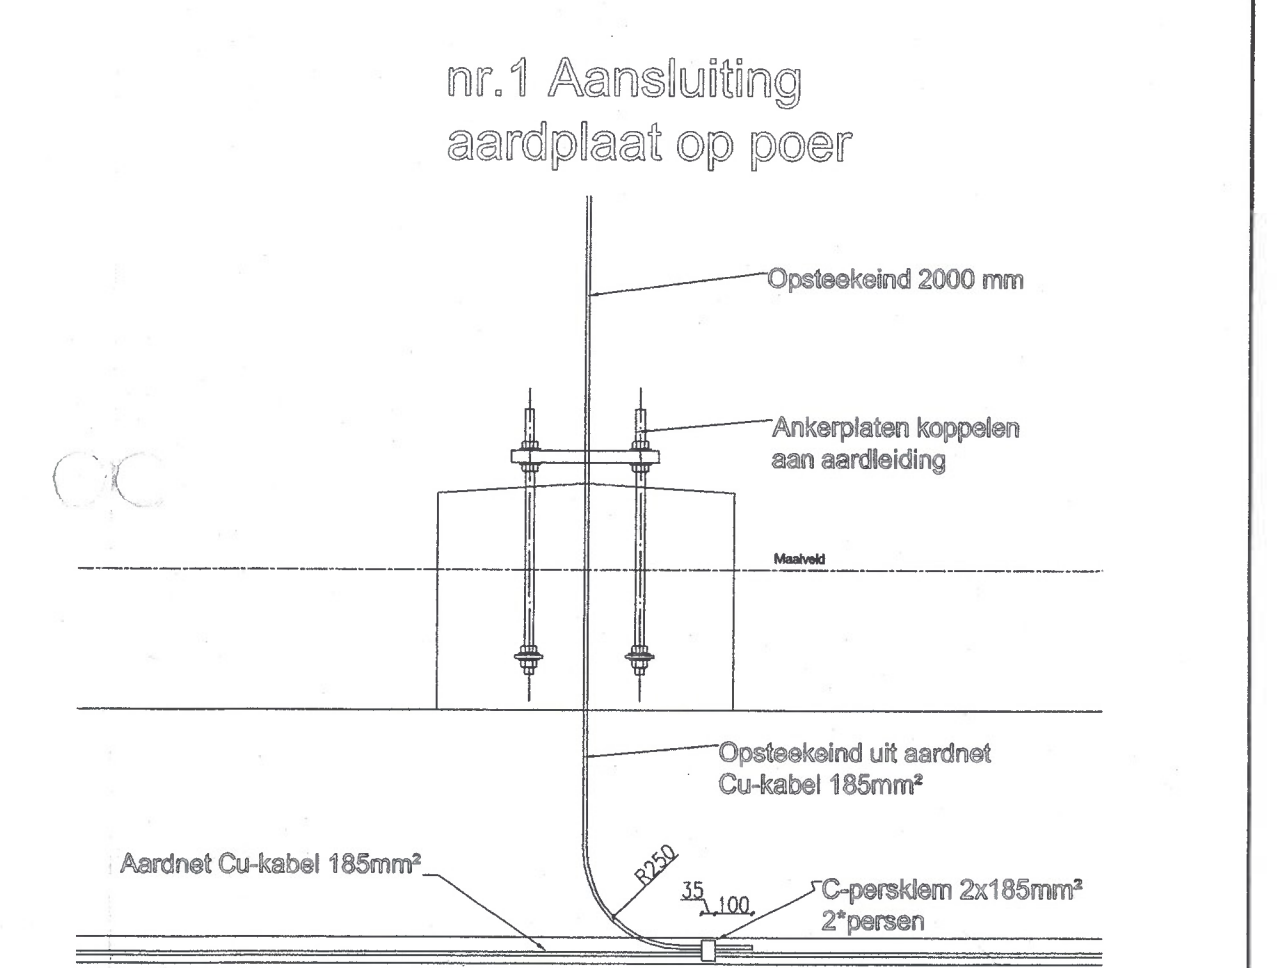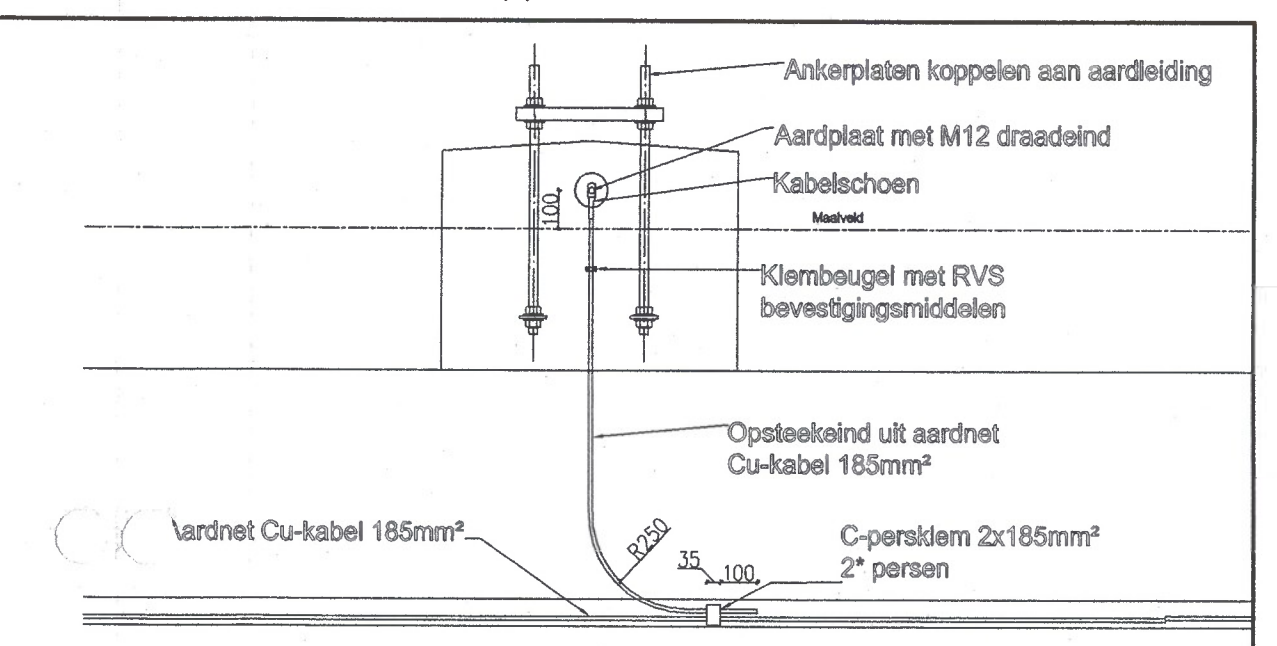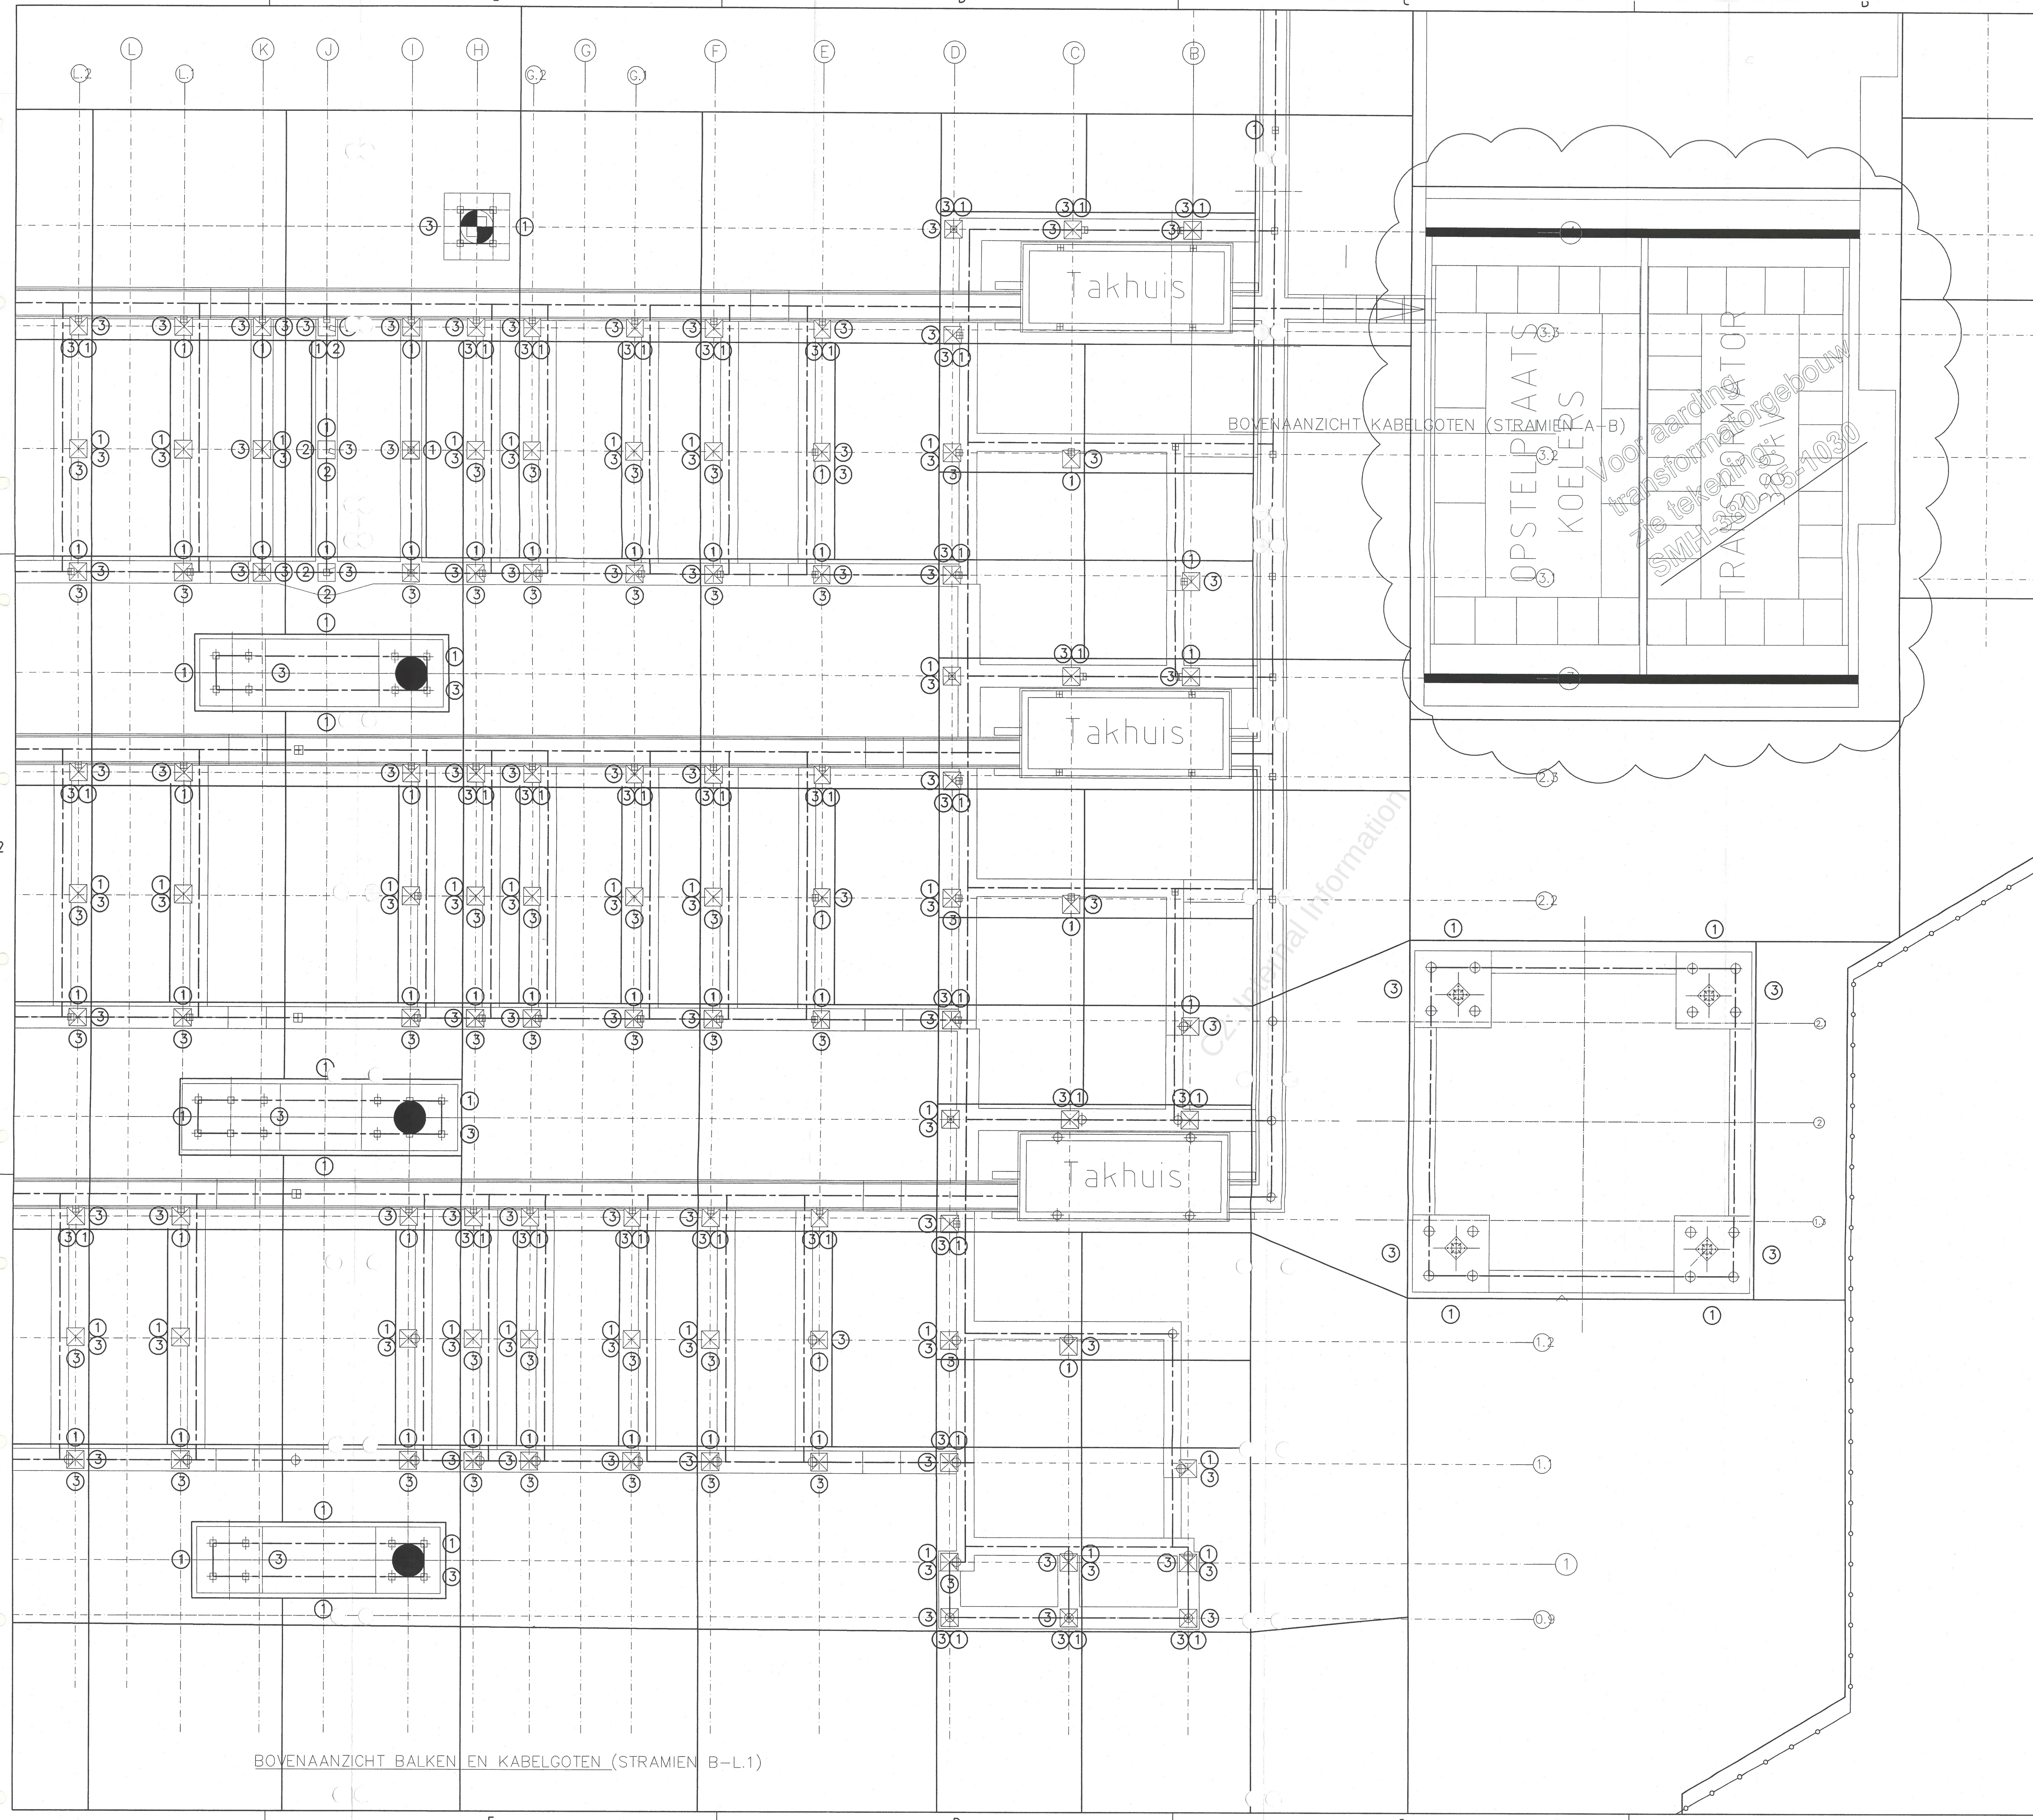


- Principle details
btv lassen in het aardnet en -leiding
- Bliksempiek
 - Bliksempiek gecombineerd met afspanportaal
 - Aardnet 185mm² CU-kabel, 1350-Peild
 - Aardleiding Ø16 mm gladstaal
 - Hekwerk, Aarding dmv 50mm² van staander naar as
 - ⊗ Aardplaat, type BSB-12-FE-16
 - ⊗ Gortien van 1 boutverbinding M12

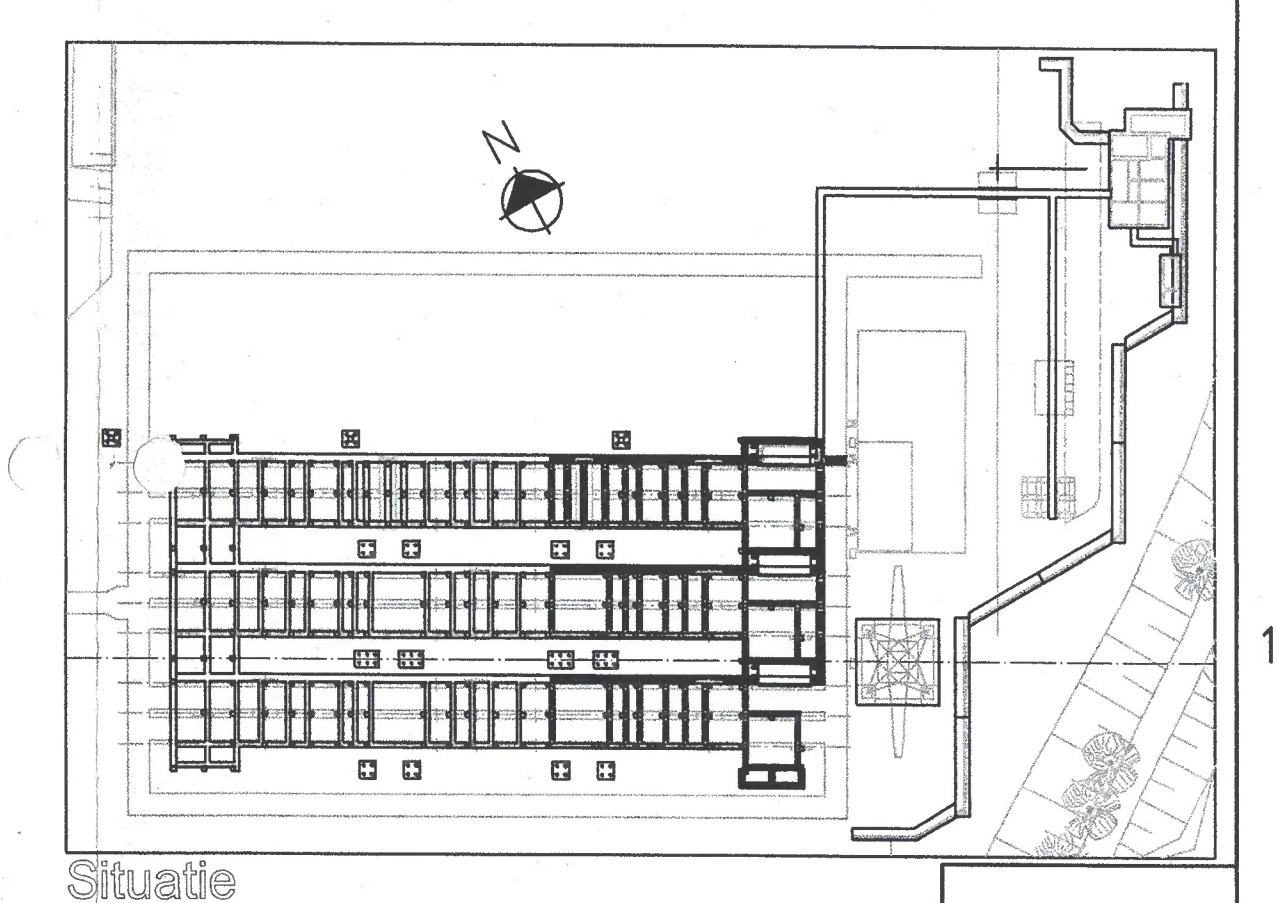

AS-BUILT			
10-06-08	12-06-08	A. Duijter	
10-06-08	12-06-08	H. Vroegop	
07-11-08	07-11-08	H. Vroegop	
07-11-08	07-11-08	H. Vroegop	
Aardingstek Balken en kabelgoten stramen B-L1 Bovenaanzicht en details 380 kV Station Simonshaven			
Project	Schaal: 1:100, 1:20	Formaat: A0	
Project	Naam: H. Vroegop	Datum: 24-10-08	
BAM Civil Zuidwest		MOTT MOVARES	
Tennet		SMH-380-15-1002	

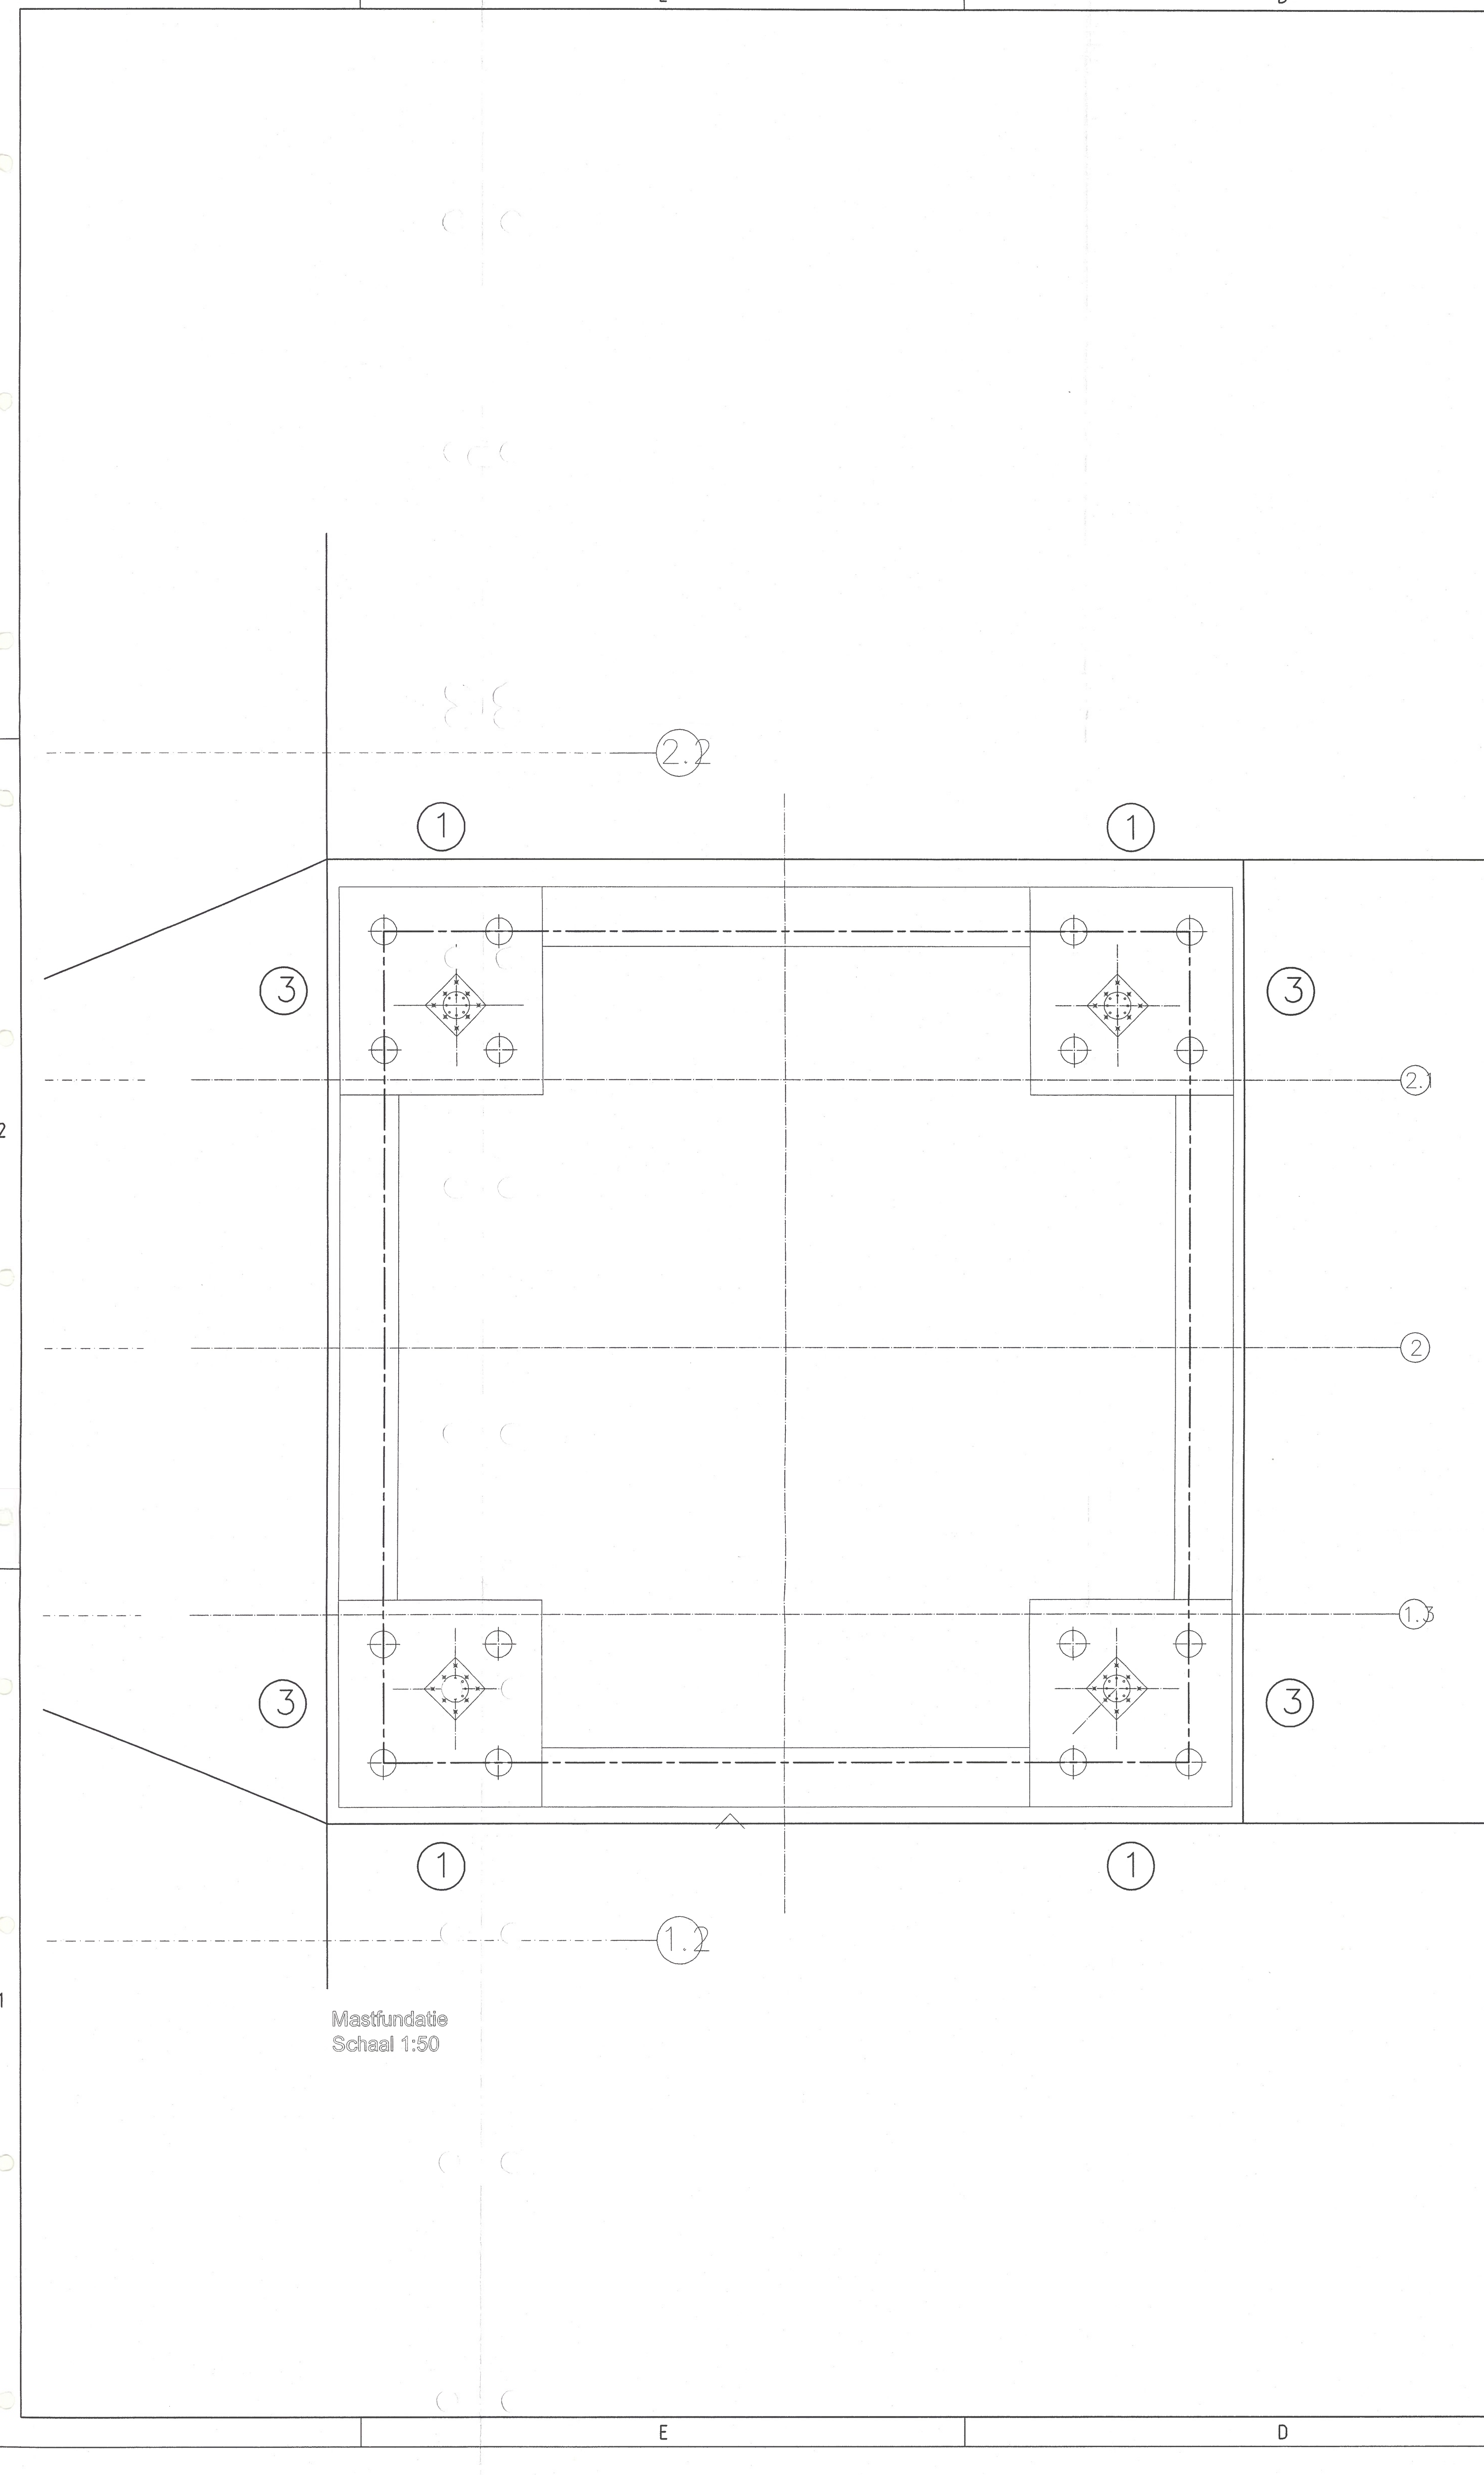

Mastfundatie
Schaal 1:50

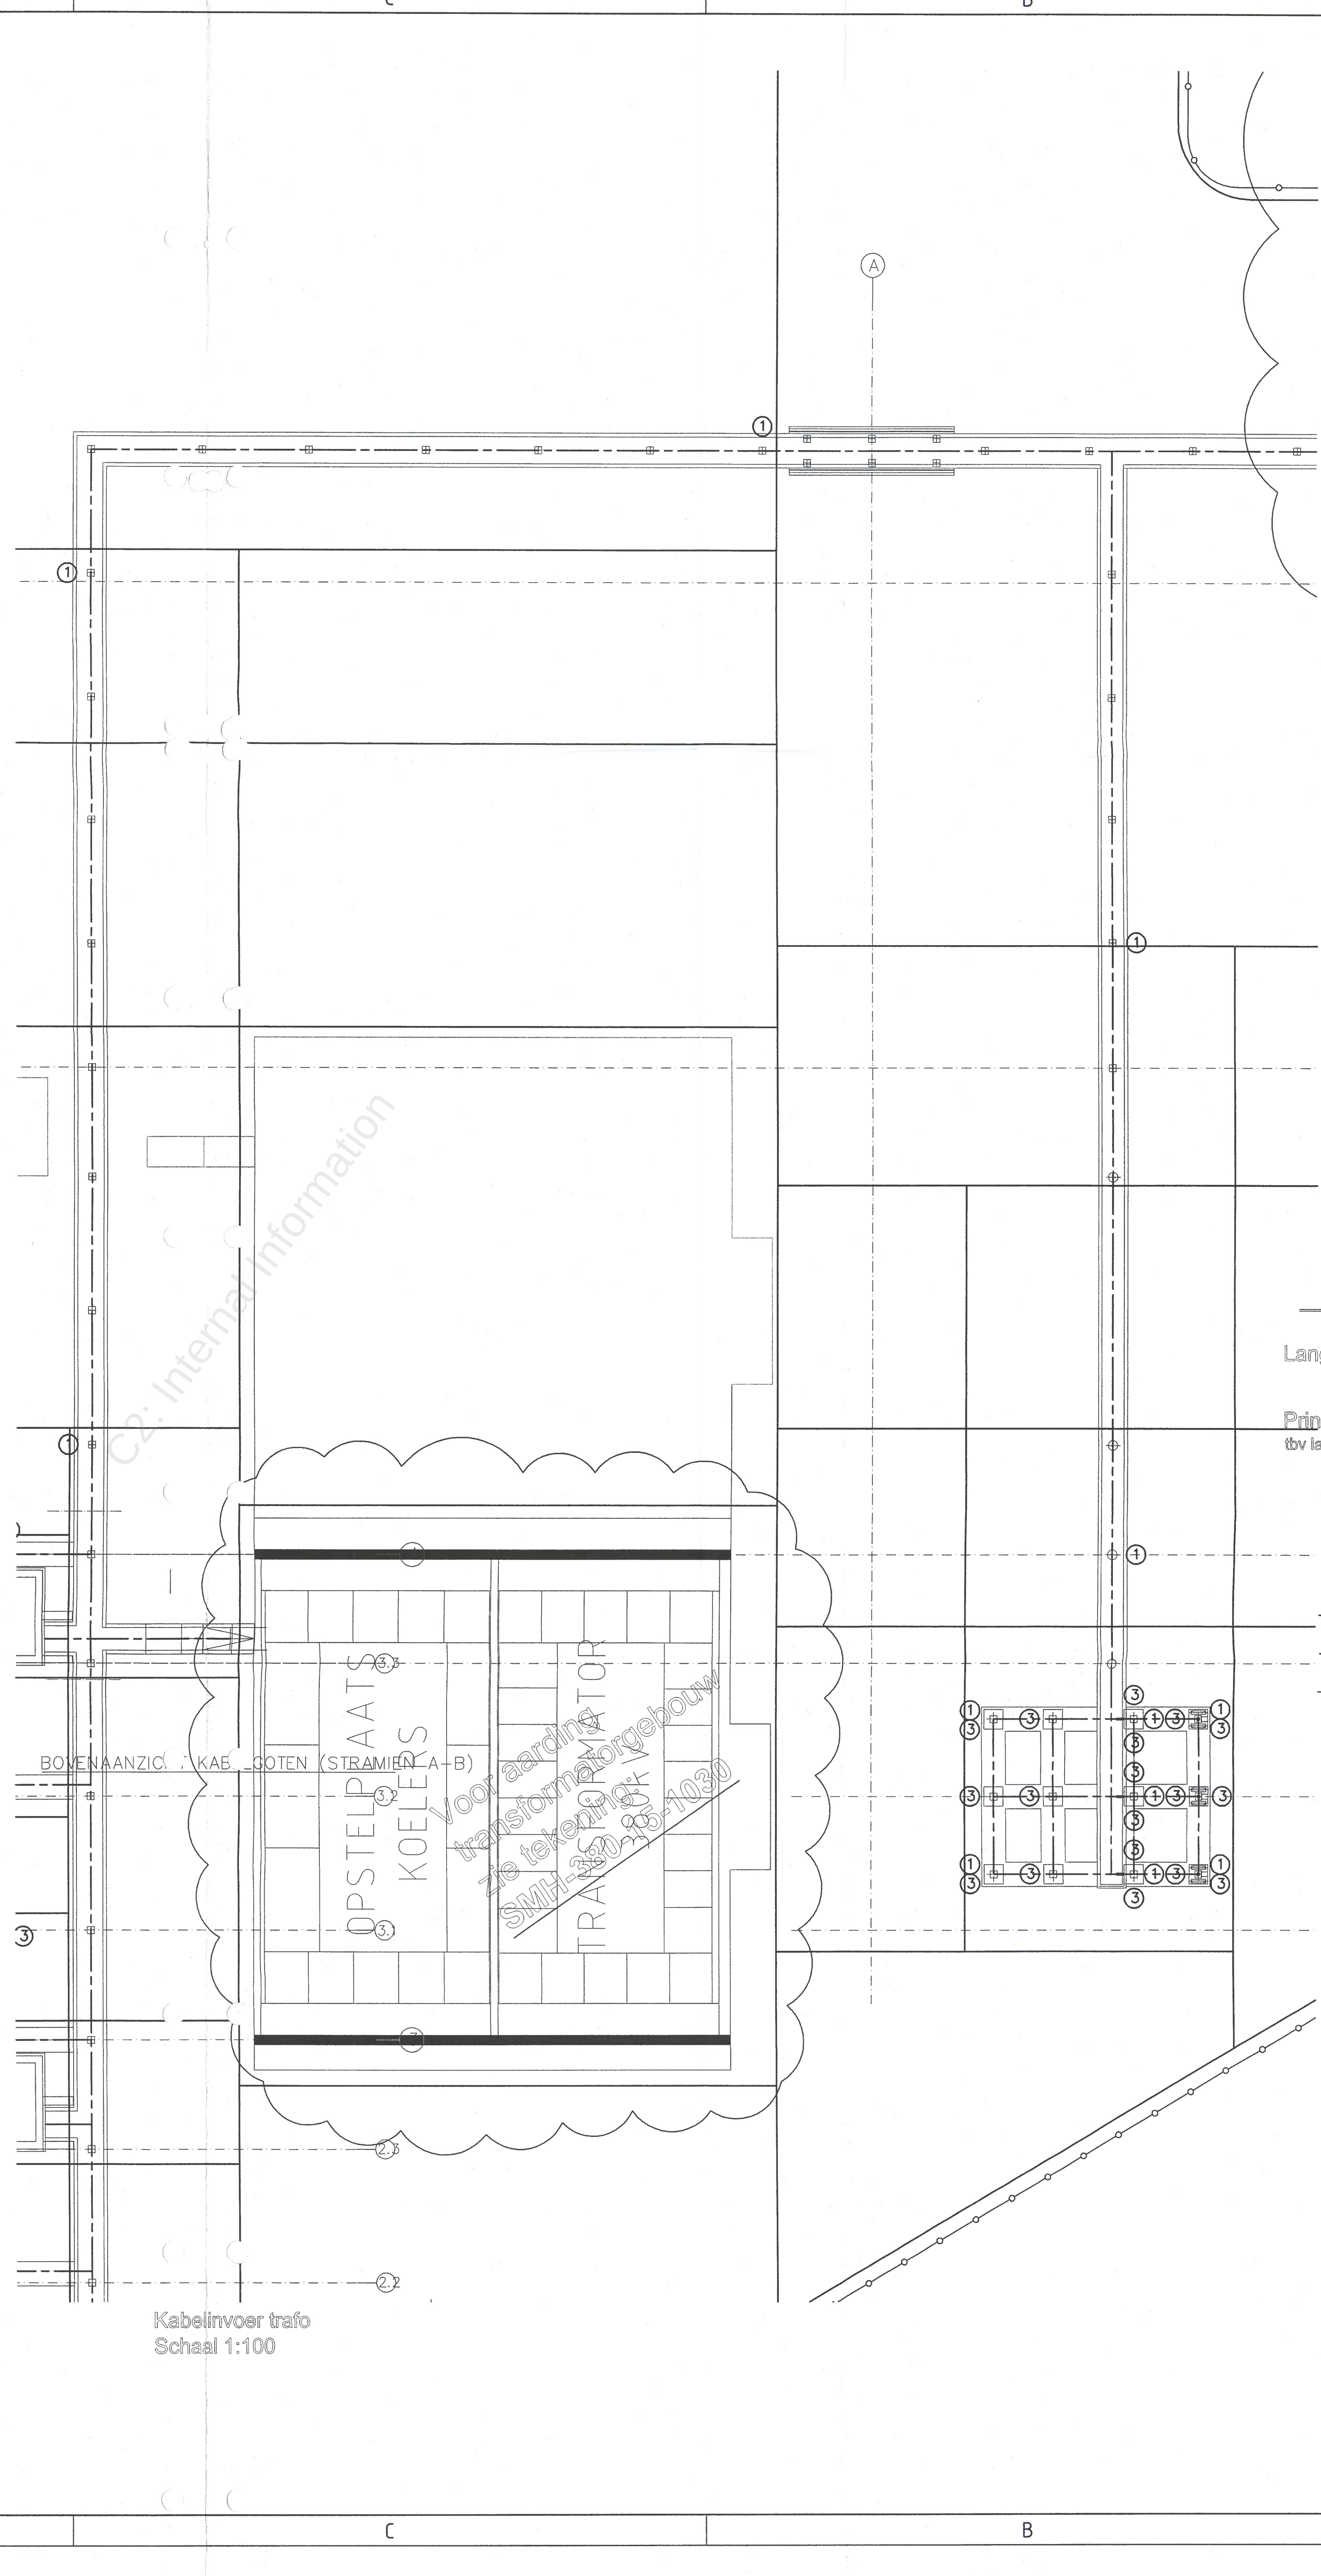

Kabelinvoer trifo
Schaal 1:100

nr.1 Aansluiting aardplaat op poer

nr.2 Enkel opsteekend

nr.3 dubbel opsteekend

Principe details
bv lassen in het aardnet en -leiding

- Bliksempiek
- Bliksempiek gecombineerd met afspanportaal
- Aardnet 185mm² CU-kabel, 1350-Peil
- - - Aardleiding Ø16 mm gladstaal
- Hekwerk; Aarding dmv 50mm² van staander naar aardnet
- ⊖ Aardplaat, type BSB-12-FE-16 volgens van 1 boutverbinding M12

Situatie

AS-BUILT

Revisie	Wijziging	Datum	Door
C	As-Built versie	12-04-10	A. Duijzer
B	Versie 2, opstellen	07-11-08	H. Wieringa
A	concept	24-10-08	H. Wieringa
0	Wijziging	24-10-08	H. Wieringa


Aardingstek
Mastfundatie en Kabelinvoer trifo
Bovenansicht en details
380 kV Station Simonshaven

BAM Civil Zuidwest


MOTT | MOVARES

tennet


SMH-380-15-1003 001

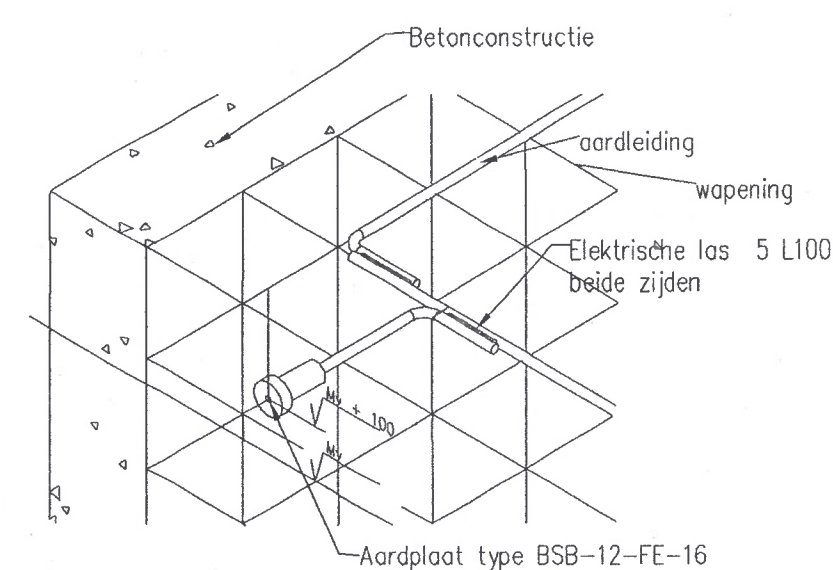

Aansluiting op
aardleiding in wapening

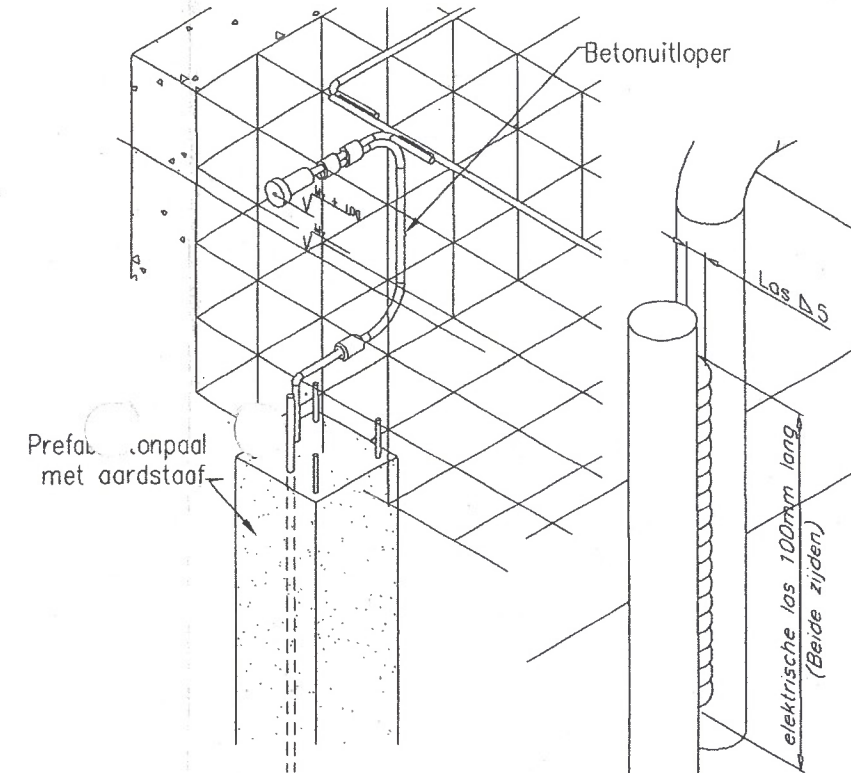


Aansluiting op prefab
betonpaal

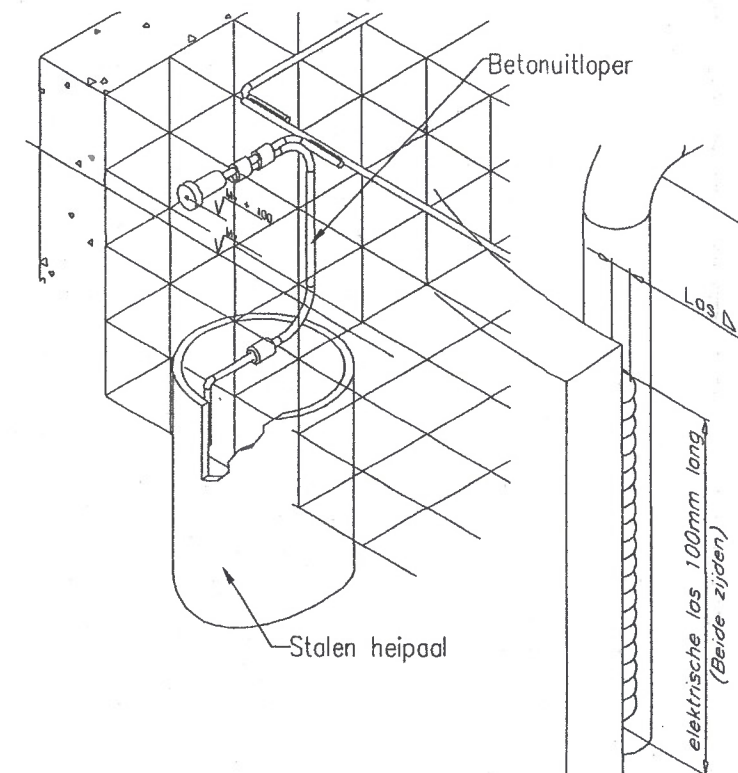

Aansluiting op stalen
buispaal

Principe details aansluiting van aardplaat

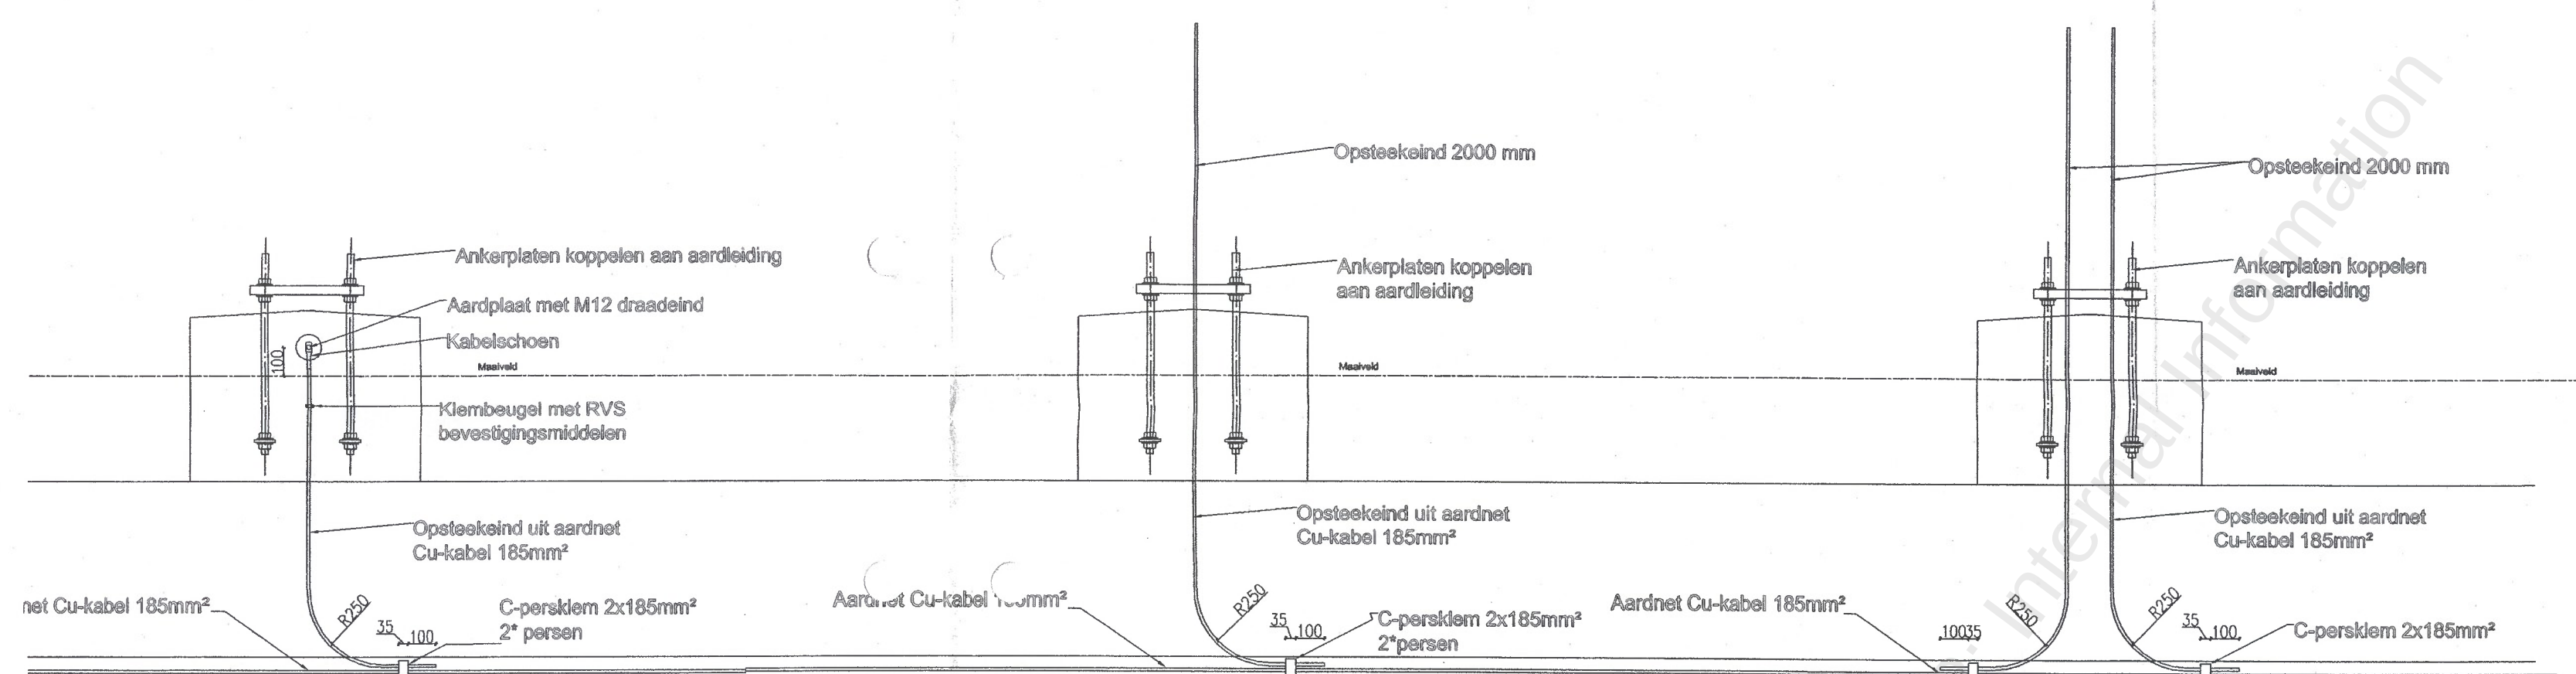


nr.1 Aansluiting
aardplaat op poer

nr.2 Enkel
opsteekkeind

nr.3 dubbel
opsteekkeind

Principe details aansluiting aardplaat en opsteekkeind

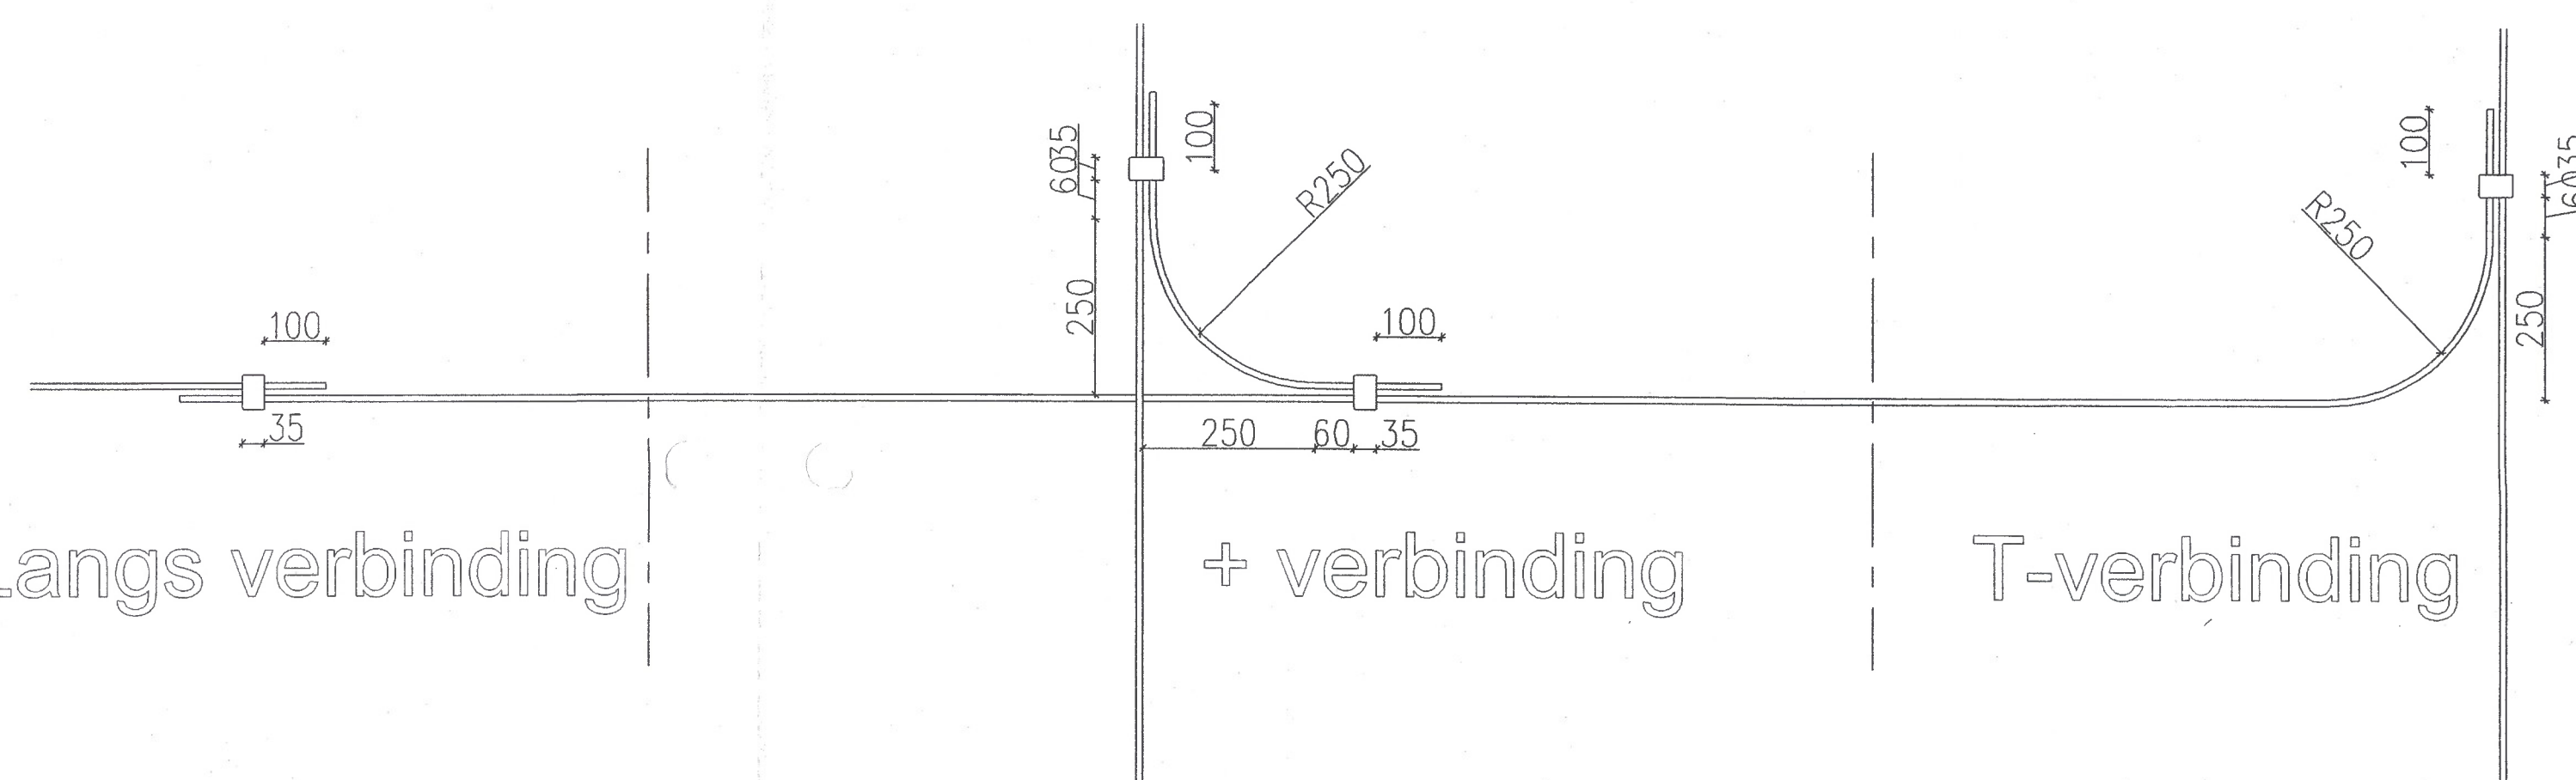


Langs verbinding

+ verbinding


T-verbinding

Principe details tbv lassen in het aardnet en -leiding

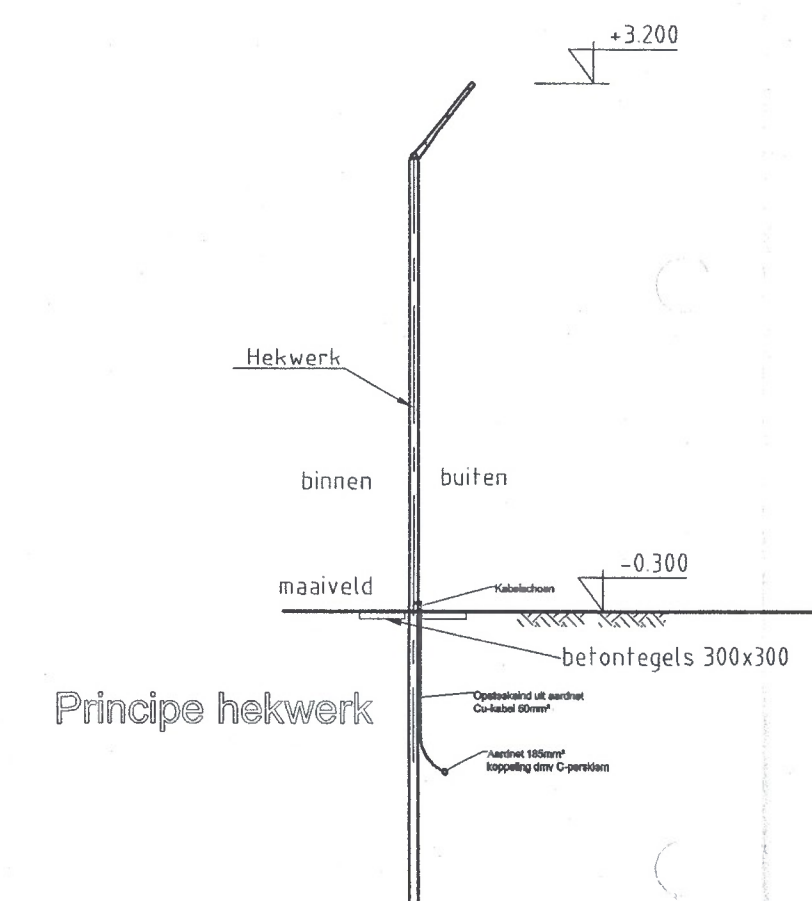

Principe hekwerk

- * Aardnet 185 mm² CU-kabel
- * Aardnet ligt op 1350-Peël
- * Aardleiding Ø16 mm gladstaal
- * Aardplaat, type BSD-12-FE-16
voorzien van 1 boutverbinding M12
- * Ankerplaten dienen gekoppeld te worden
aan aardleiding

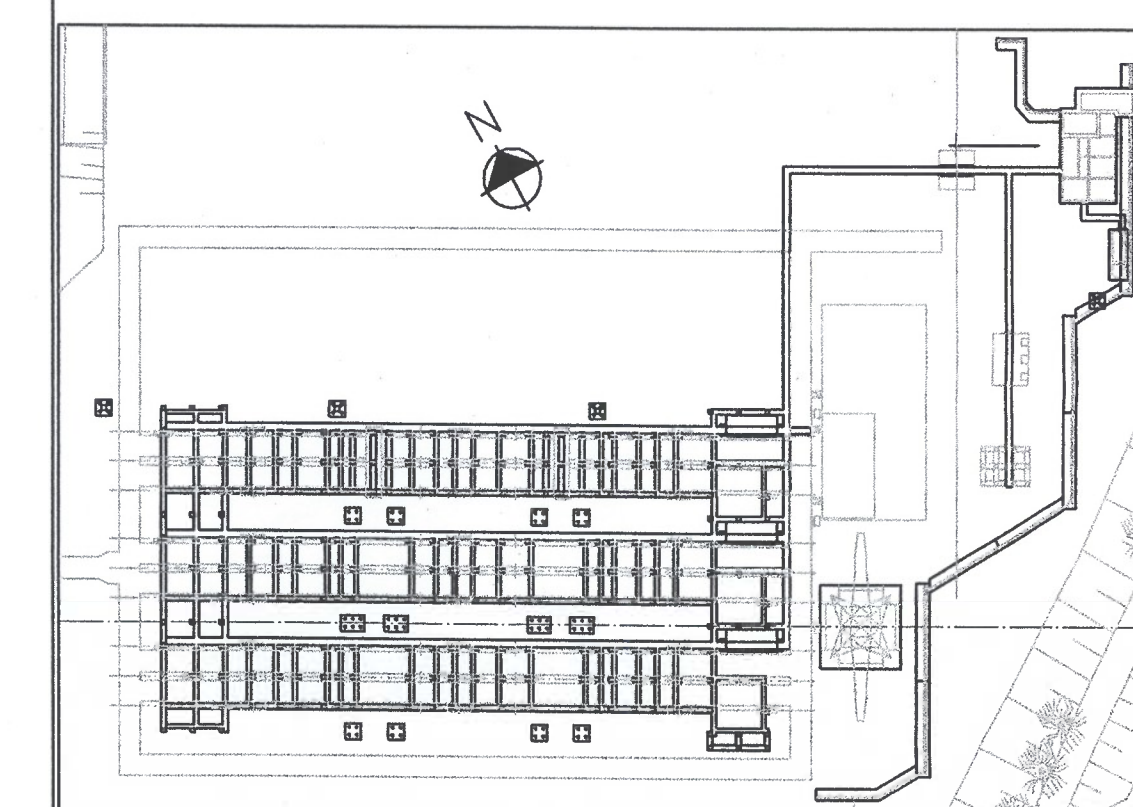

Situatie

AS-BUILT

C As-built verwerkt	12-04-10	A. Duijzer
B Verwerking opmerkingen	07-11-08	H. Wroegop
A concept	27-10-08	H. Wroegop
Rev. Wijziging	Datum	Noem

Aardingstek Principe details

Omschrijving:	380 kV Station Simonshaven	Schaal: 1:20 ; 1:100	Fermot: A1
Project:		Noem: H. Wroegop	Datum: 27-10-08

BAM Civil Zuidwest	BAM Civil Zuidwest Stationsweg 19 Postbus 305 4800 BR Breda Telefoon: 016-5300000 Telefax: 016-5300010 E-mail: p.wester@bamcivil.nl	Projectnummer: 380000 38000 0501 01000001 Veld: 0200 - 2000 000000
---------------------------	---	--

Tennet	Tennet Utrechtseweg 310 6812 AR ARNHEM Telefoon: 026-3731111 Telefax: 026-3731112	Postbus 718 6800 AS ARNHEM E-mail: Servicecentrum@tennet.org Internet: www.tennet.org	Telefoonnummer: SMH-380-15-1005 blz 001 AutoCAD: Winome Syste:
---------------	---	--	--